

WARBUD - HOCHTIEF - MUZEUM II WŚ s.c.
KIEROWNIK BUDOWY
Dariusz Bednarowski

LEGENDA SYMBOLI:

F.x.x

wykończenia posadzek

C.x.x

wykończenia sufitów

S.x.x

wykończenia ścian

S.x.x

cokoły

MWX.X

meble wolnostojące

MSX.X


meble stałe



poza zakresem opracowania wnętr

pomieszczenia wg osobnego opracowania

LEGENDA -osprzęt elektryczny i teletechniczny:

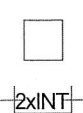

puszka podłogowa "floorbox"



gniazdo podwójne RJ45



gniazdo telefoniczne



łącznik hotelowy na kartę



gniazdo komputerowe 230V



gniazdo ogólne 230V



gniazdo brygosczone 230V



wypust 230V w podłodze lub ścianie (zapas kabla)



czujnik ruchu sufitowy



łącznik przyciskowy



łącznik pojedynczy



łącznik podwójny

DOKUMENTACJA POWYKONAWCZA


UWAGA:
Jeżeli nie opisano - wysokości gniazd i łączników zgodnie z proj. branżowym

UWAGA:
1. Rozmieszczenie i legenda opraw oświetleniowych - wg rzutów aranżacji oświetlenia,
2. System sterowania oświetleniem należy dostosować do opraw oświetleniowych zgodnie ze specyfikacją producenta,
3. Projekt wnętrza należy porównać z projektem architektury oraz z opracowaniami branżowymi,
4. Wszystkie wymiary należy sprawdzić na budowie,
5. Wymiary podano w stanie surowym (przed tynkowaniem).

NAZWA INWESTYCJI:	MUZEUM II WOJNY ŚWIATOWEJ	
ADRES INWESTYCJI:	GDANSK, ul. Waiowa / Stara Stocznia / Na Dylach	
INWESTOR:	MUZEUM II WOJNY ŚWIATOWEJ GDANSK	
	80-831, GDANSK ul. Długa 81/83	
GENERALNY WYKONAWCA:	WARBUD - HOCHTIEF - Muzeum II WŚ s.c.	
	02-672, WARSZAWA ul. Domaniewska 32	
GENERALNY PROJEKTANT:	STUDIO ARCHITEKTONICZNE "KWADRAT" Sp.z o.o.	
	81-524 GDYNIA, ul. Świętopełka 59a	
BIURO BRANŻOWE:	LOFT Magdalena Adamus	
	81-727 Sopot, ul. Parkowa 45/2a	
NAZWA RYSUNKU:	+4/19 BIURO	

FAZA:	SKALA / FORMAT:	DATA:
DOKUMENTACJA POWYKONAWCZA	1:20 / A3	11/2016
BRANŻA:	NUMER RYSUNKU:	
ARCHITEKTURA WNETRZ	MIWS PW AW +4/19 01	

BIURO +4/19

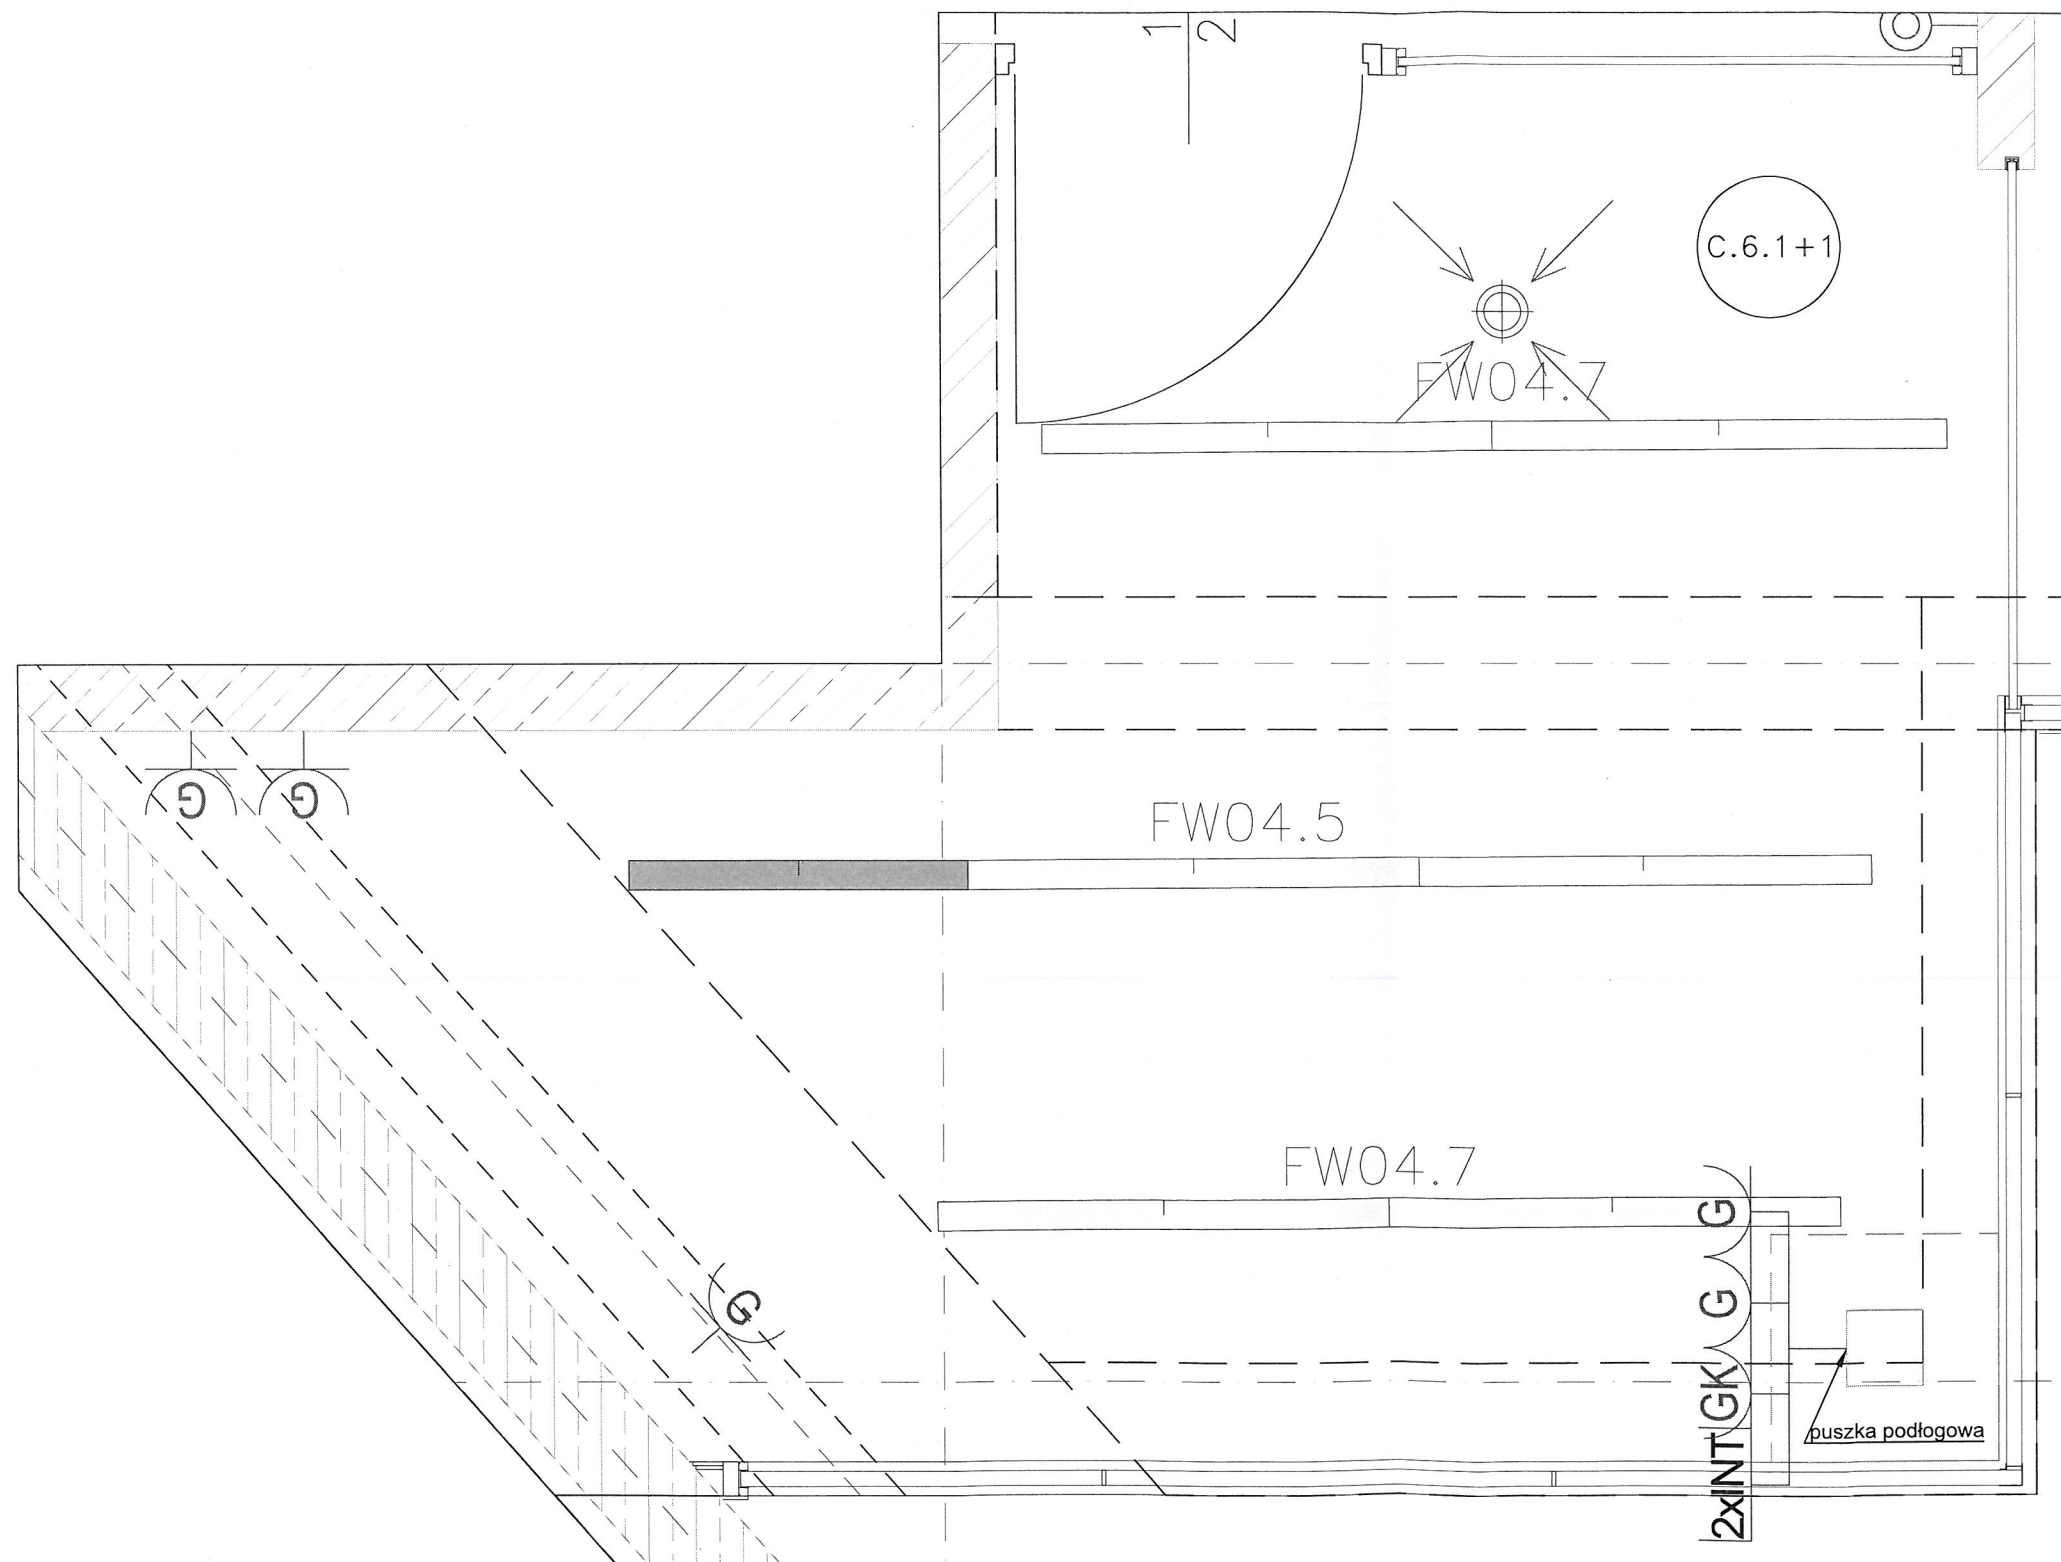

WARBUD - HOCHTIEF - MUZEUM II WŚ s.c.

KIEROWNIK BUDOWY

Dariusz Bednarski

LEGENDA SYMBOLI:

F.x.x	wykończenia posadzek
-------	----------------------

(C.x.x) **wykończenia sufitów**

 wykończenia ścian

S.x.x *cokoły*

 meble wolnostojące

MSX.X meble stałe

 poza zakresem opracowania wnętr

 pomieszczenia wg osobnego opracowania

LEGENDA -osprzęt elektryczny i teletechniczny:

 puszka podłogowa "floorbox"

2xINT gniazdo podwójne RJ45

TEL. | gniazdo telefoniczne

CH	łącznik hotelowy na kartę
----	---------------------------

(GK) gniazdo komputerowe 230V

(G) gniazdo ogólne 230V

 gniazdo bryzgoszczelne 230V

☐ wypust 230V w podłodze
lub ścianie (zapas kabla)

czujnik ruchu sufitowy

 łącznik przyciskowy

 łącznik pojedynczy

łącznik podwójny

UWAGA:
Jeżeli nie opisano- wysokości gniazd i łączników zgodnie z proj. branżowym

UWAGA:

1. Rozmieszczenie i legenda opraw oświetleniowych wg rzutów aranżacji oświetlenia,
2. System sterowania oświetleniem należy dostosować do opraw oświetleniowych zgodnie ze specyfikacją producenta,
3. Projekt wnętrza należy porównać z projektem architektury oraz z opracowaniami branżowymi,
4. Wszystkie wymiary należy sprawdzić na budowie,
5. Wymiary podano w stanie surowym (przed tynkowaniem).

NAZWA INWESTYCJI: MUZEUM II WOJNY ŚWIATOWEJ
ADRES INWESTYCJI: GDAŃSK, ul. Wałowa / Stara Stocznia / Na Dwiach

INWESTOR: MUZEUM II WOJNY ŚWIATOWEJ GDAŃSK
80-831, GDAŃSK ul. Długa 81/83

GENERALNY WYKONAWCA: **WARBUD - HOCHTIEF - Muzeum II WŚ s.c.**
02-672, WARSZAWA ul. Domaniewska 32

GENERALNY PROJEKTANT: **STUDIO ARCHITEKTONICZNE "KWADRAT" Sp.z o.o**
61-524 GDYNIA, ul.Świętopełka 59a

BIURO BRANZOWE: **LOFT Magdalena Adamus**
81-727 Sopot, ul. Parkowa 45/2a

NAZWA RYSUNKU: <div style="text-align: center;">+4/19 BIURO</div>
--

FAZA:	SKALA/ FORMAT:	DATA:
-------	----------------	-------

DOKUMENTACJA POWYKONAWCZA	1:20 / A3	11/2016
	NUMER RYSUNKU:	

BRANŻA:	ARCHITEKTURA WNĘTRZ	MIŁWS	PW	AW	BRANŻA, NR POM. +4/19	NR RYS. 02	REW.
---------	---------------------	-------	----	----	-----------------------------	---------------	------