


POZIOM +4 - ODNOŚNIKI DO RYSUNKÓW SZCZEGÓŁOWYCH

WARBUD - HOCHTIEF - MUZEUM II WŚ s.c.  
KIEROWNIK BUDOWY  
*Dariusz Bednarowski*

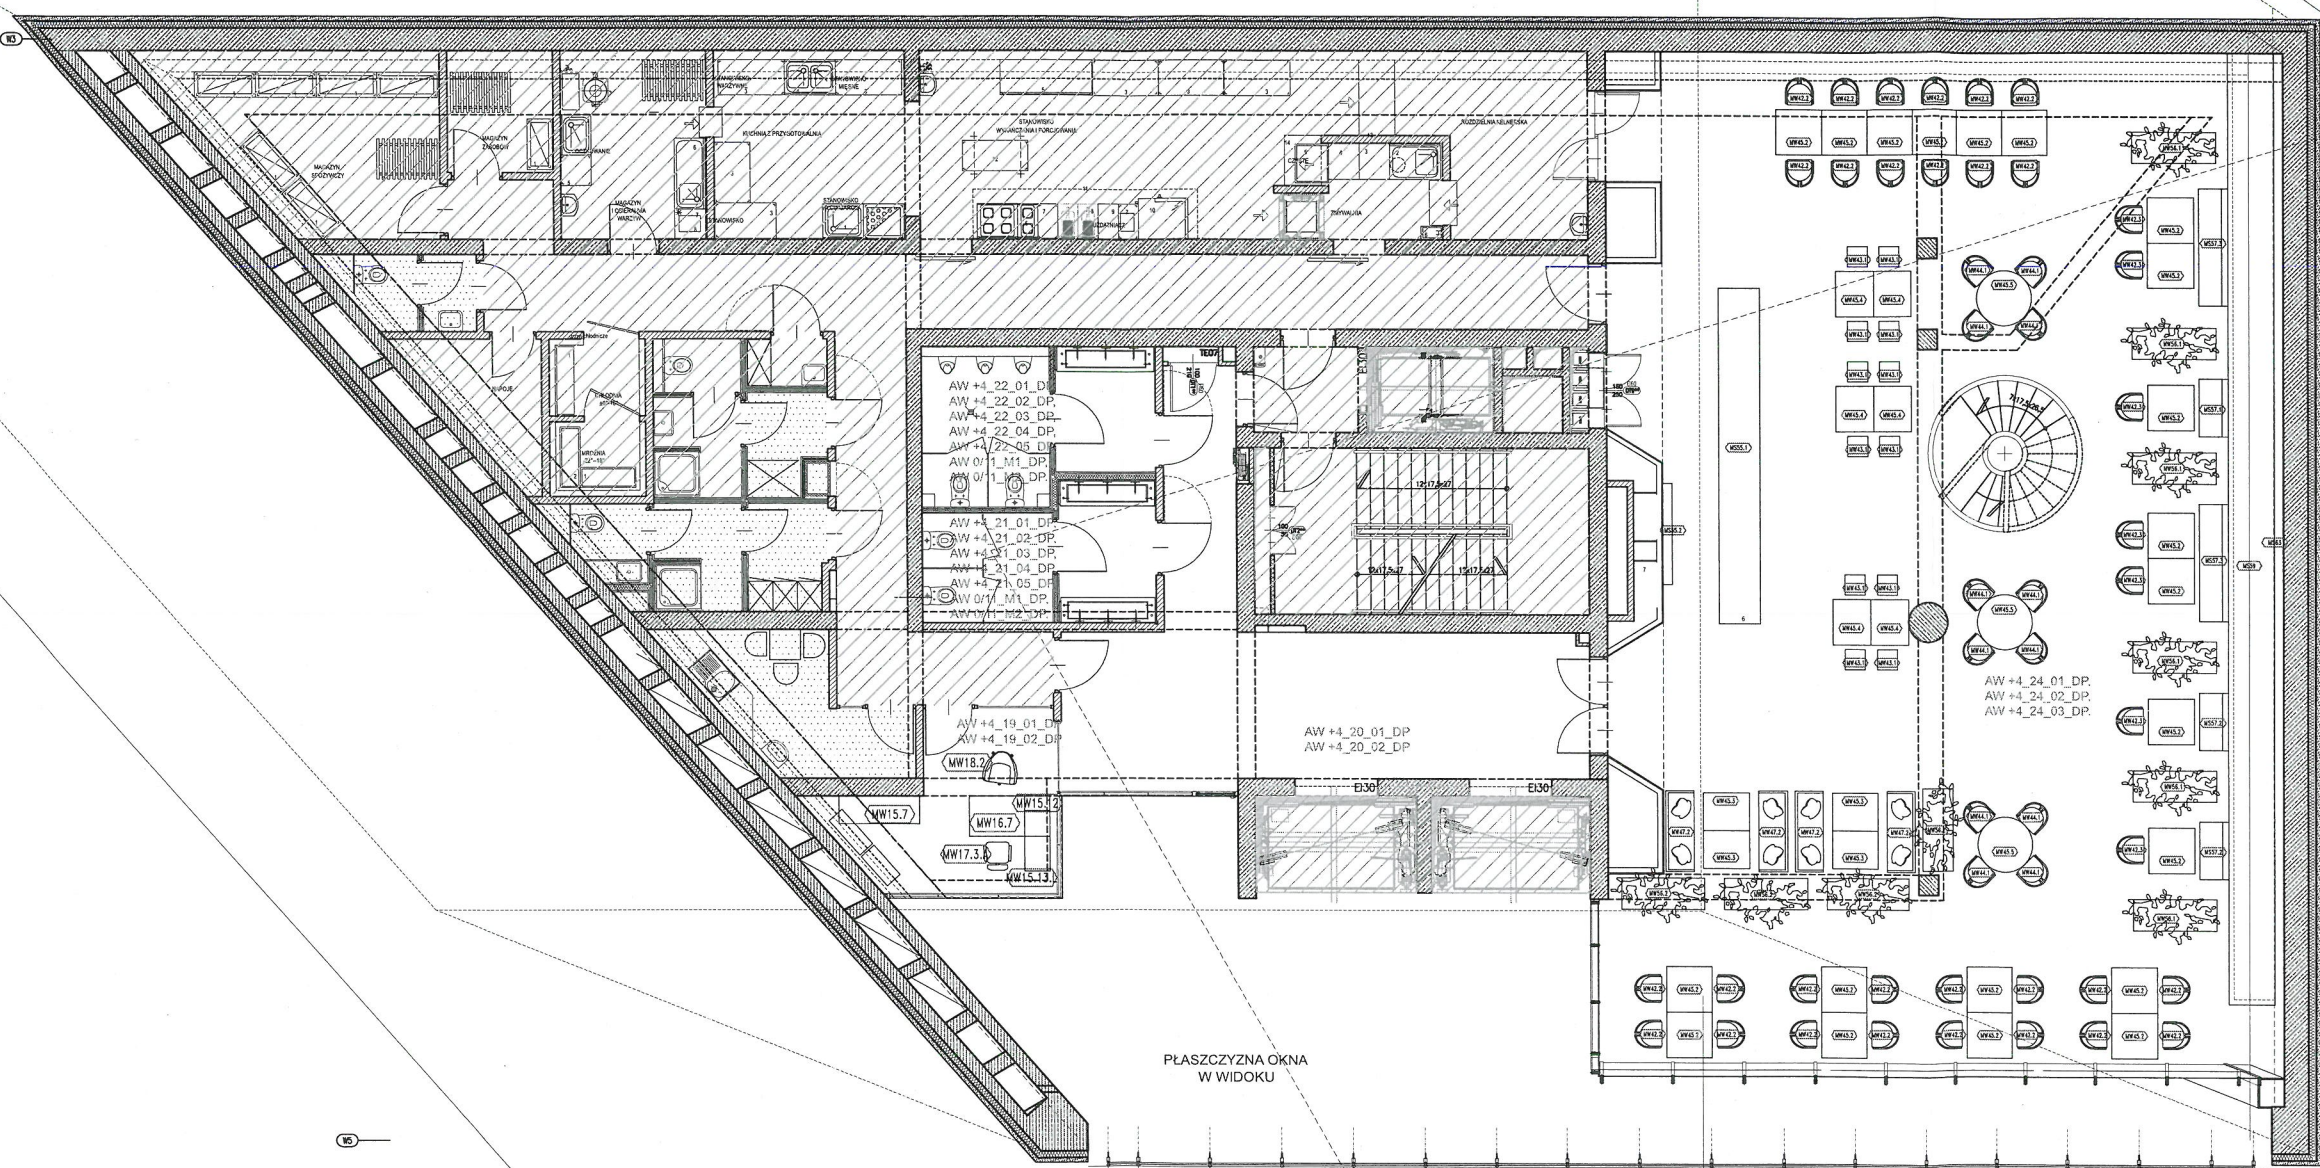

PLASZCZYZNA OKNA  
W WIDOKU

poza zakresem opracowania wnętrza

projekt wnętrza  
wg szczegółowego opracowania

opracowanie wg wytycznych  
opisowych kat.B

AW-6/077\_01

numery rysunków  
wykonawczych dotyczących  
danej przestrzeni

symbole mebli


DOKUMENTACJA POWYKONAWCZA

NAZWA INWESTYCJI:	MUZEUM II WOJNY ŚWIATOWEJ	
ADRES INWESTYCJI:	GDANSK, ul. Wiatowa / Stara Stocznia / Na Dylach	
INWESTOR:	MUZEUM II WOJNY ŚWIATOWEJ GDANSK	
	80-831, GDANSK ul. Długa 81/83	
GENERALNY WYKONAWCA:	WARBUD - HOCHTIEF - Muzeum II WŚ s.c.	
	02-672, WARSZAWA ul. Domaniewska 32	
GENERALNY PROJEKTANT:	STUDIO ARCHITEKTONICZNE "KWADRAT" Sp.z o.o	
	81-524 GDYNIA, ul. Świętopelka 59a	
BIURO BRANŻOWE:	LOFT Magdalena Adamus	
	81-727 Sopot, ul. Parkowa 45/2a	
NAZWA RYSUNKU:	POZIOM +4 - ODNOŚNIKI DO RYSUNKÓW SZCZEGÓŁOWYCH	
FAZA:	DOKUMENTACJA POWYKONAWCZA	
SKALA/FORMAT:	1:150 / A3	DATA:
		11/2016
BRANŻA:	ARCHITEKTURA WNETRZ	
	MIWS PW AW P+4	NR RYS. 01



POZIOM +4 - SYSTEMY INFO. I KONTROLI DOST. ORAZ DOSTOSOWANIE DLA OSÓB NIEPEŁNOSPRAWNYCH

WARBUD - HOCHTIEF - MUZEUM II WŚ s.c.  
KIEROWNIK BUDOWY  
*Dariusz Bednarowski*

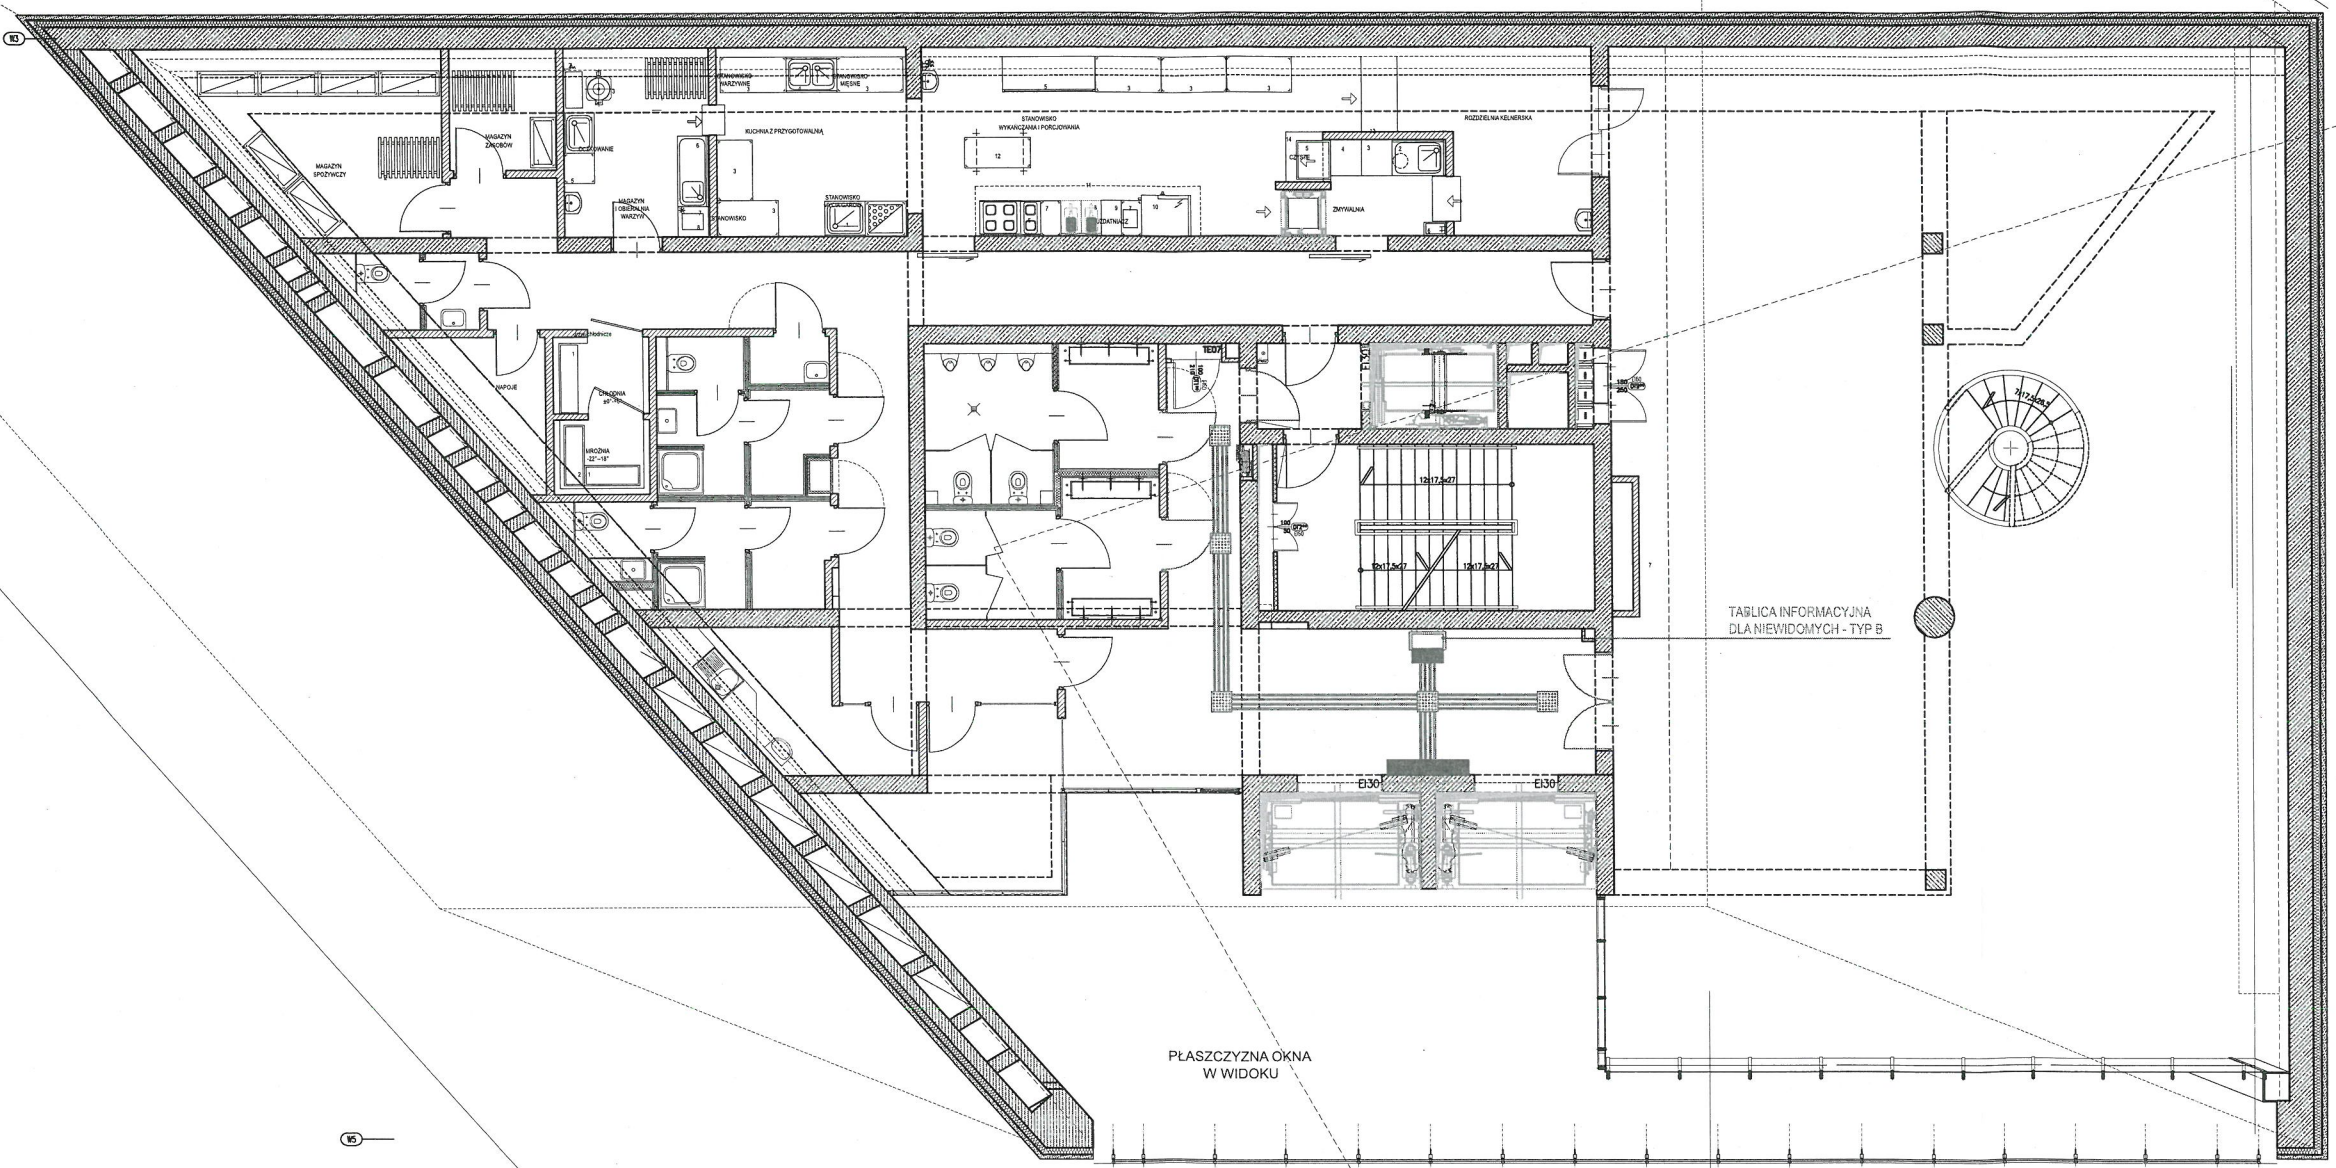


DOSTOSOWANIE DLA OSÓB DYSFUNKCYJNYCH	
	ŚCIEŻKA DOTYKOWA - FAKTURA KIERUNKOWA
	ŚCIEŻKA DOTYKOWA - FAKTURA INFORMACYJNA
	ŚCIEŻKA DOTYKOWA - FAKTURA UWAGI
	ŚCIEŻKA DOTYKOWA - FAKTURA OSTRZEGAWCZA
	TABLICA INFORMACYJNA DLA OSÓB NIEWIDOMYCH
	DRZWI ZAOPATRZONE W KLAMKE Z NAPISEM DLA NIEWIDOMYCH W BRAILLE'U, UMIESZCZONYM PO WEWN. STRONIE KLAMKI

SYSTEM INFORMACJI I PROMOCJI:  
LEGENDA:

- MONITOR INFORMACYJNY WISZĄCY
- MONITOR INFORMACYJNY STOJĄCY
- MONITOR INFORMACYJNY STOJĄCY - uwzględnione w projekcie dostosowania obiektu m.in. dla osób dysfunkcyjnych
- PODŁĄCZENIE W POSADZCE POD MONITORY INFORMACYJNE - WG PROJ. WNETRZ

DOKUMENTACJA POWYKONAWCZA

NAZWA INWESTYCJI:	MUZEUM II WOJNY ŚWIATOWEJ				
ADRES INWESTYCJI:	GDĄSK, ul. Wólowa / Stara Stocznia / Na Dylach				
INWESTOR:	MUZEUM II WOJNY ŚWIATOWEJ GDĄSK				
	80-831, GDĄSK ul. Długa 81/83				
GENERALNY WYKONAWCA:	WARBUD - HOCHTIEF - Muzeum II WŚ s.c.				
	02-672, WARSZAWA ul. Domaniewska 32				
GENERALNY PROJEKTANT:	STUDIO ARCHITEKTONICZNE "KWADRAT" Sp.z o.o.				
	81-524 GDYNIA, ul. Świętopełka 59a				
BIURO BRANŻOWE:	LOFT Magdalena Adamus				
	81-727 Sopot, ul. Parkowa 45/2a				
NAZWA RYSUNKU:					
POZIOM +4 - SYSTEMY INFO. I KONTROLI DOST. ORAZ DOST. NPS					
FAZA:		SKALA / FORMAT:		DATA:	
DOKUMENTACJA POWYKONAWCZA		1:150 / A3		11/2016	
BRANŻA:		NUMER RYSUNKU:			
ARCHITEKTURA WNĘTRZ		MIWS	PW	BRANŻA NR RYS. P+4	NR DYS. 02
					REW.