


POZIOM +5 - ODNOŚNIKI DO RYSUNKÓW SZCZEGÓŁOWYCH

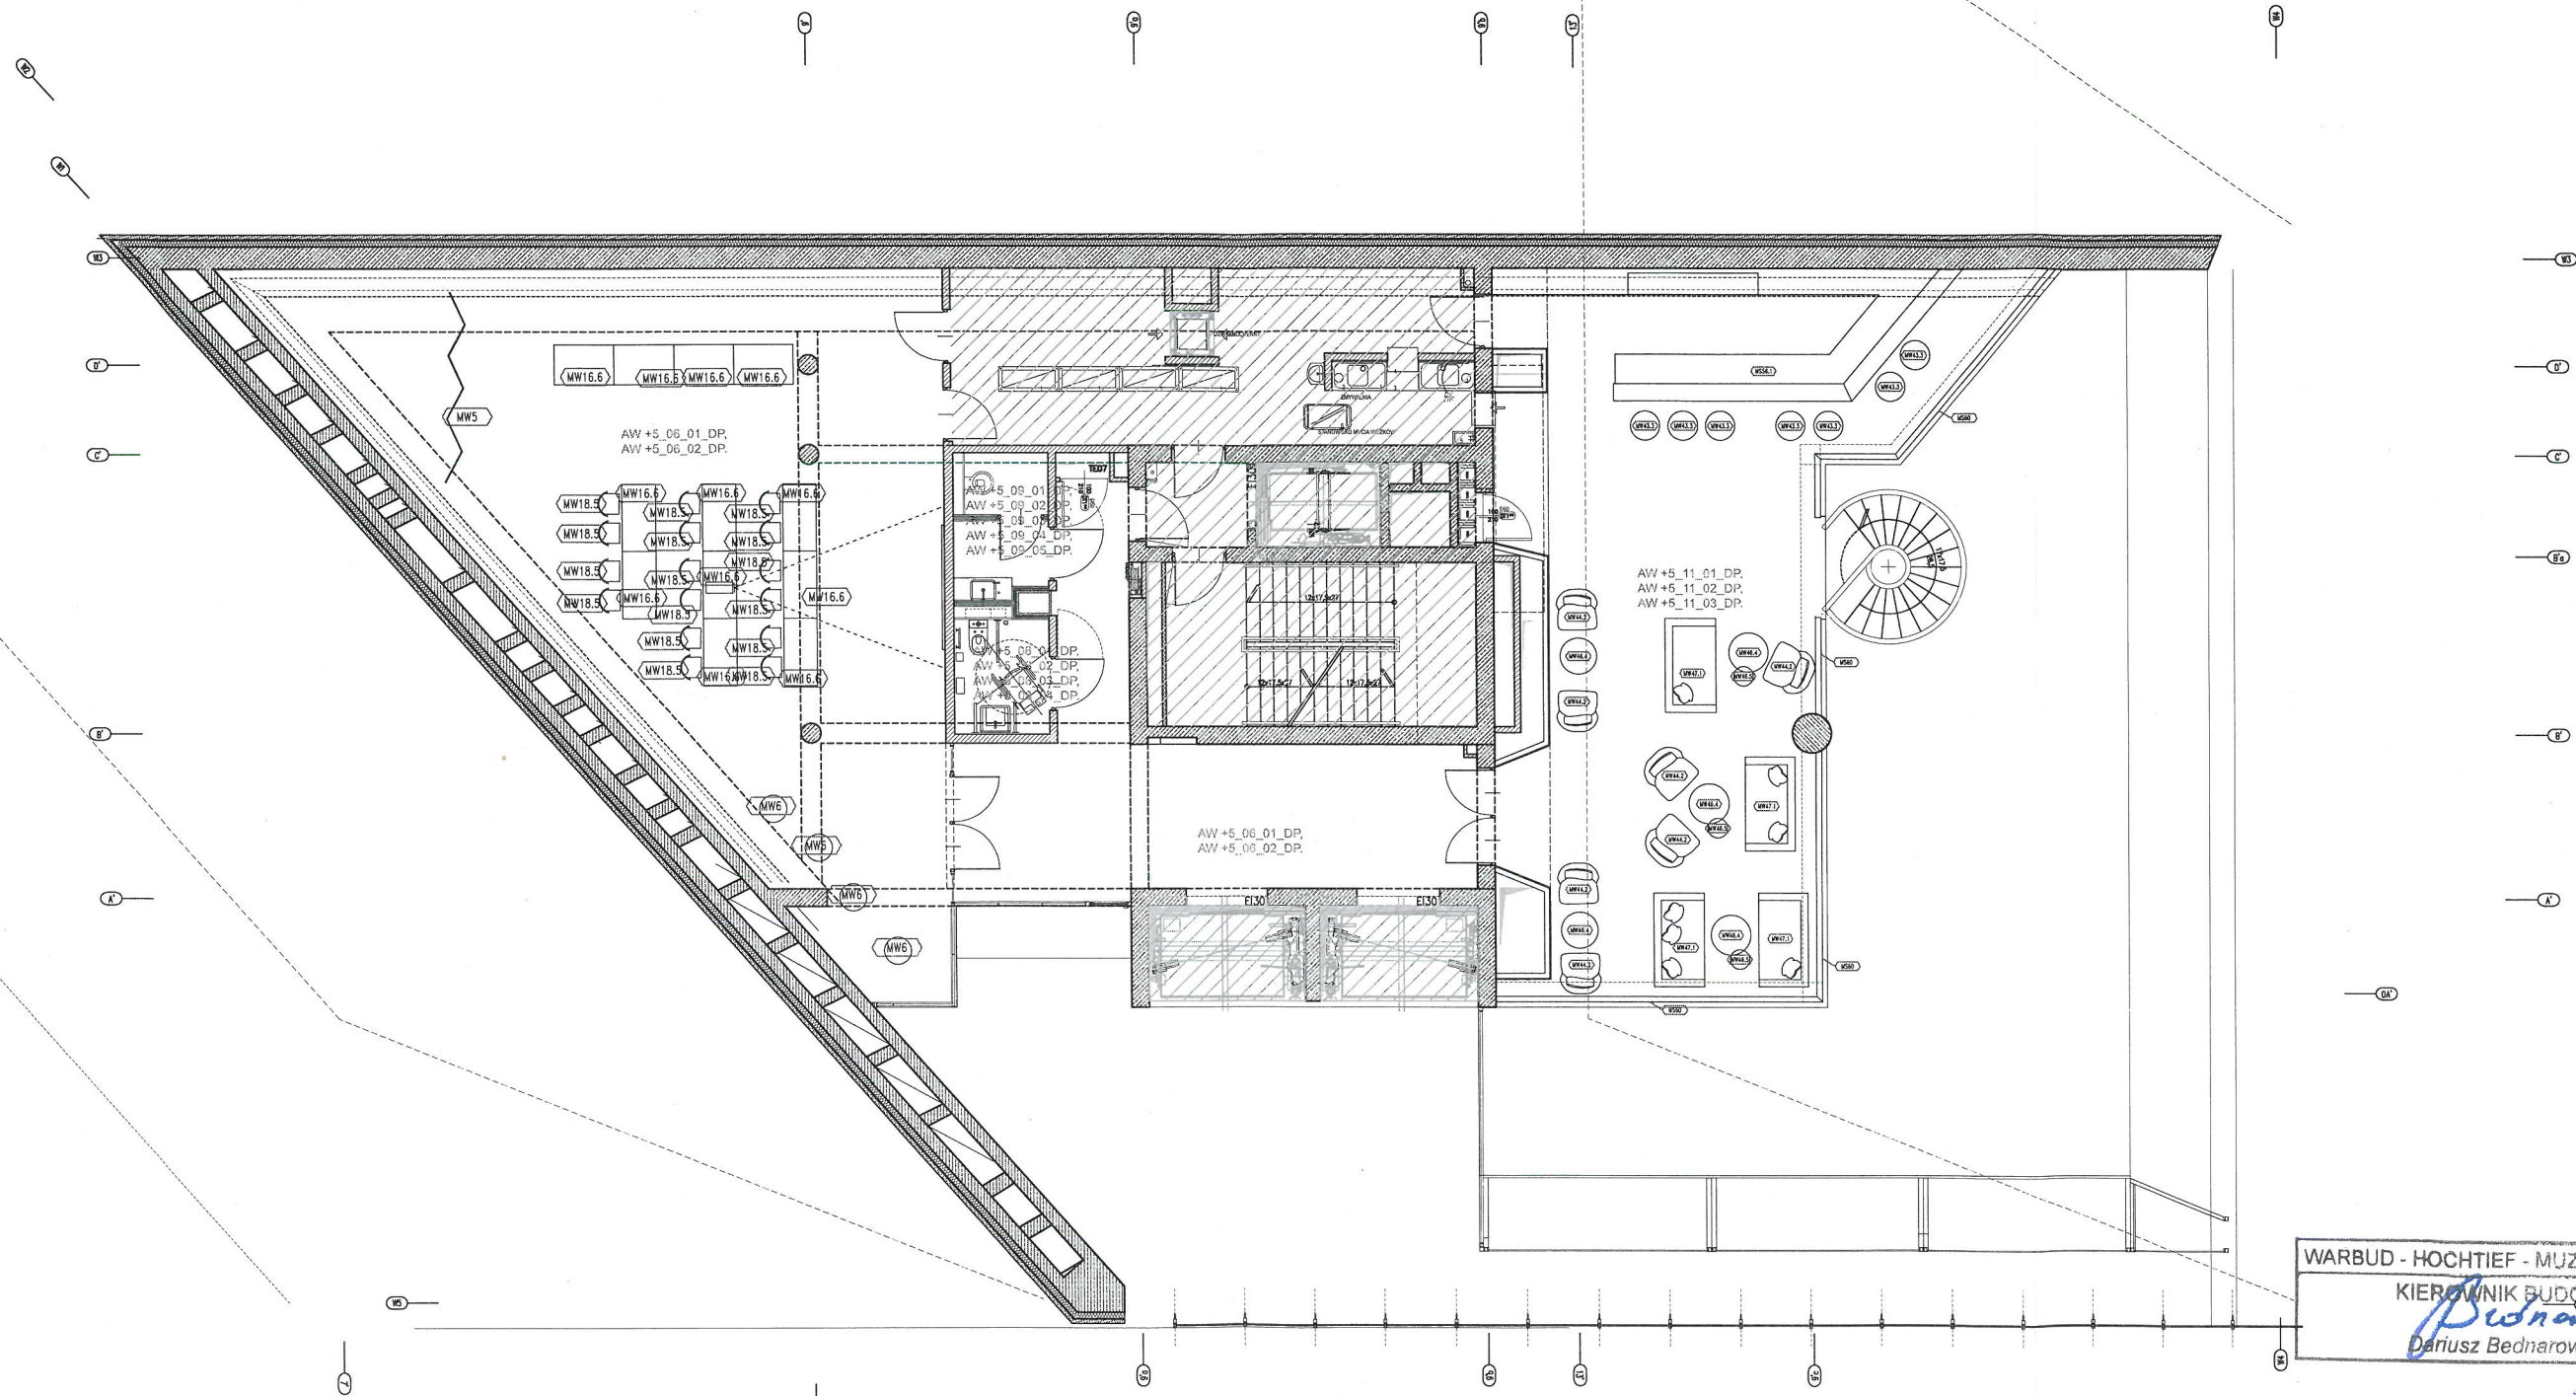

WARBUD - HOCHTIEF - MUZEUM II WŚ s.c.
KIEROWNIK BUDOWY
Dariusz Bednarowski
Dariusz Bednarowski

- poza zakresem opracowania wnętrz
- projekt wnętrz wg szczegółowego opracowania
- opracowanie wg wytycznych opisowych kat.B
- numery rysunków wykonawczych dotyczących danej przestrzeni
- symbole mebli


AW-6/077_01

M51

DOKUMENTACJA POWYKONAWCZA

NAZWA INWESTYCJI:		MUZEUM II WOJNY ŚWIATOWEJ			
ADRES INWESTYCJI:		GDAŃSK, ul. Wąłowa / Stara Stocznia / Na Dylach			
INWESTOR:		MUZEUM II WOJNY ŚWIATOWEJ GDAŃSK			
		80-531, GDAŃSK ul. Długa 81/83			
GENERALNY WYKONAWCA:		WARBUD - HOCHTIEF - Muzeum II WŚ s.c.			
		02-672, WARSZAWA ul. Domaniewska 32			
GENERALNY PROJEKTANT:		STUDIO ARCHITEKTONICZNE "KWADRAT" Sp. z o.o			
		81-524 GDYNIA, ul. Świętopełka 59a			
BIURO BRANŻOWE:		LOFT Magdalena Adamus			
		81-727 Sopot, ul. Parkowa 45/2a			
NAZWA RYSUNKU:					
POZIOM +5 - ODNOŚNIKI DO RYSUNKÓW SZCZEGÓŁOWYCH					
FAZA:		SKALA / FORMAT:		DATA:	
DOKUMENTACJA POWYKONAWCZA		1:150 / A3		11/2016	
BRANŻA:		NUMER RYSUNKU:			
ARCHITEKTURA WNETRZ		MIWS PW AW		REW.	
		BRANŻA: P+5		NR POM. 01	

POZIOM +5 - SYSTEMY INFO. I KONTROLI DOST. ORAZ DOSTOSOWANIE DLA OSÓB DYSFUNKCYJNYCH

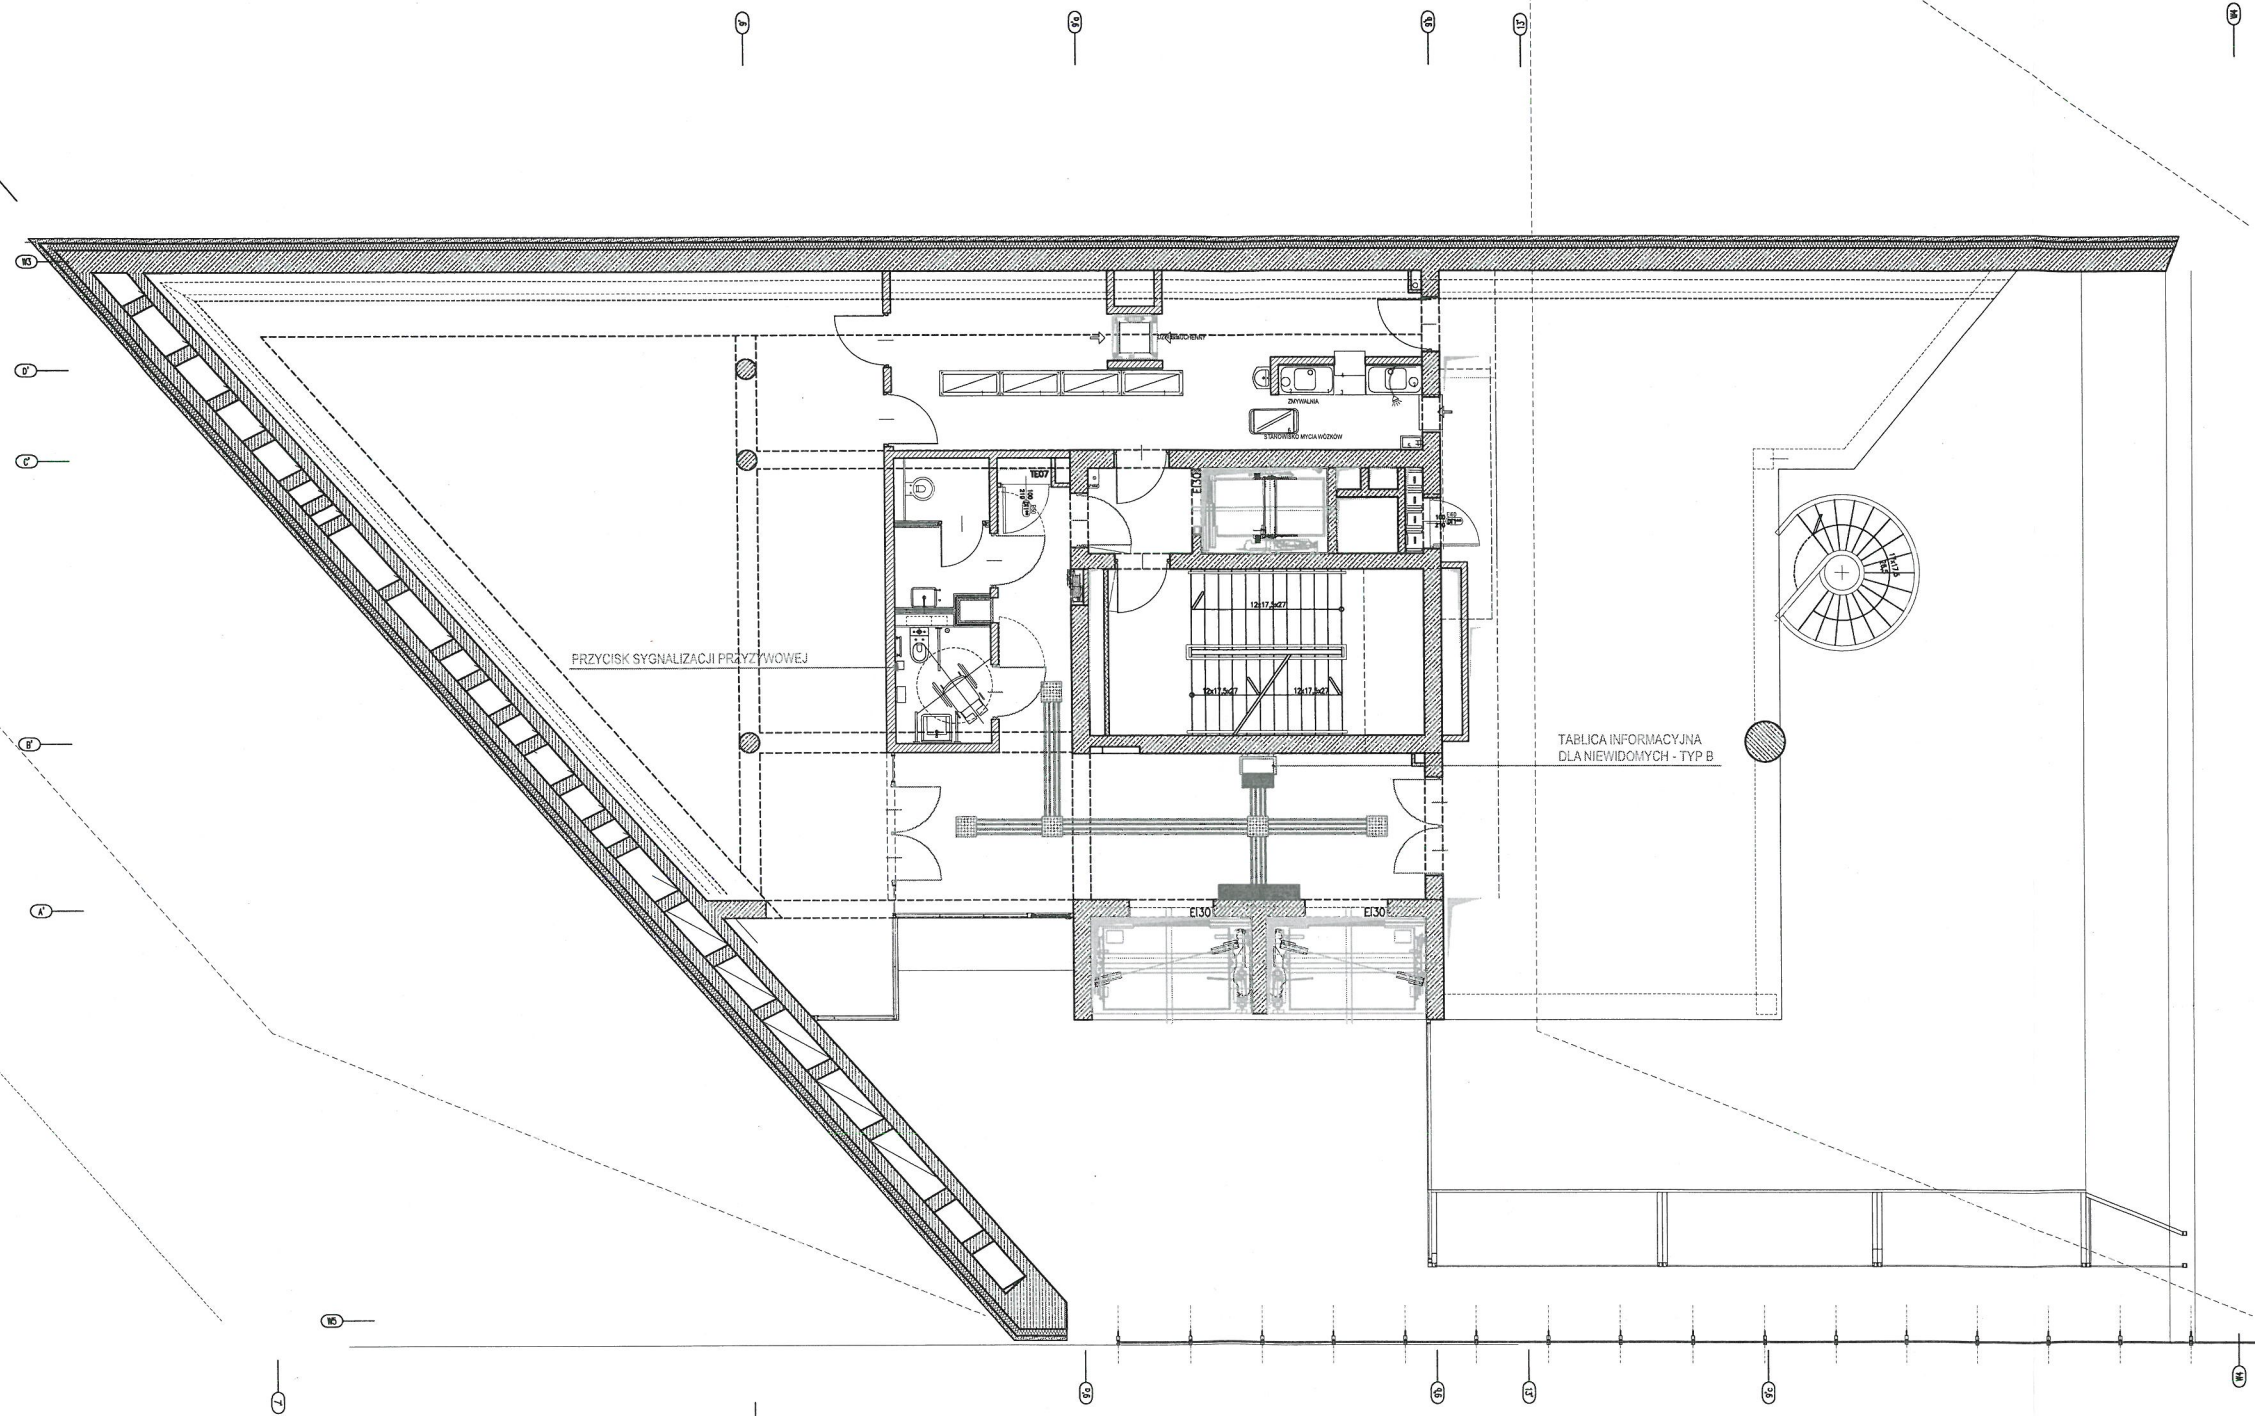

WARBUD - HOCHTIEF - MUZEUM II WŚ s.c.
KIEROWNIK BUDOWY
Dariusz Bednarek
Dariusz Bednarek

DOSTOSOWANIE DLA OSÓB DYSFUNKCYJNYCH	
	ŚCIEŻKA DOTYKOWA - FAKTURA KIERUNKOWA
	ŚCIEŻKA DOTYKOWA - FAKTURA INFORMACYJNA
	ŚCIEŻKA DOTYKOWA - FAKTURA UWAGI
	ŚCIEŻKA DOTYKOWA - FAKTURA OSTRZEGAWCZA
	TABLICA INFORMACYJNA DLA OSÓB NIEWIDOMYCH
	DRZWI ZAOPATRZONE W KLAMKĘ Z NAPISEM DLA NIEWIDOMYCH W BRAILLE'U, UMIESZCZONYM PO WEWN. STRONIE KLAMKI

SYSTEM INFORMACJI I PROMOCJI:
LEGENDA:

- MONITOR INFORMACYJNY WISZĄCY
- MONITOR INFORMACYJNY STOJĄCY
- MONITOR INFORMACYJNY STOJĄCY - uwzględnione w projekcie dostosowania obiektu młws dla osób dysfunkcyjnych
- PODŁĄCZENIE W POSADZCE POD MONITORY INFORMACYJNE - WG PROJ. WNETRZ

DOKUMENTACJA POWYKONAWCZA

NAZWA INWESTYCJI:	MUZEUM II WOJNY ŚWIATOWEJ	
ADRES INWESTYCJI:	GDANSK, ul. Wąłowa / Stara Słocznia / Na Dylach	
INWESTOR:	MUZEUM II WOJNY ŚWIATOWEJ GDANSK	
GENERALNY WYKONAWCA:	WARBUD - HOCHTIEF - Muzeum II WŚ s.c.	
GENERALNY PROJEKTANT:	STUDIO ARCHITEKTONICZNE "KWADRAT" Sp.z o.o.	
BIURO BRANŻOWE:	LOFT Magdalena Adamus	
NAZWA RYSUNKU:	POZIOM +5 - SYSTEMY INFO. I KONTROLI DOST. ORAZ DOST. NPS	
FAZA:	DOKUMENTACJA POWYKONAWCZA	
SKALA / FORMAT:	1:150 / A3	DATA: 11/2016
BRANŻA:	ARCHITEKTURA WNĘTRZ	
NUMER RYSUNKU:	MIWS PW AW P+5 02	REW: