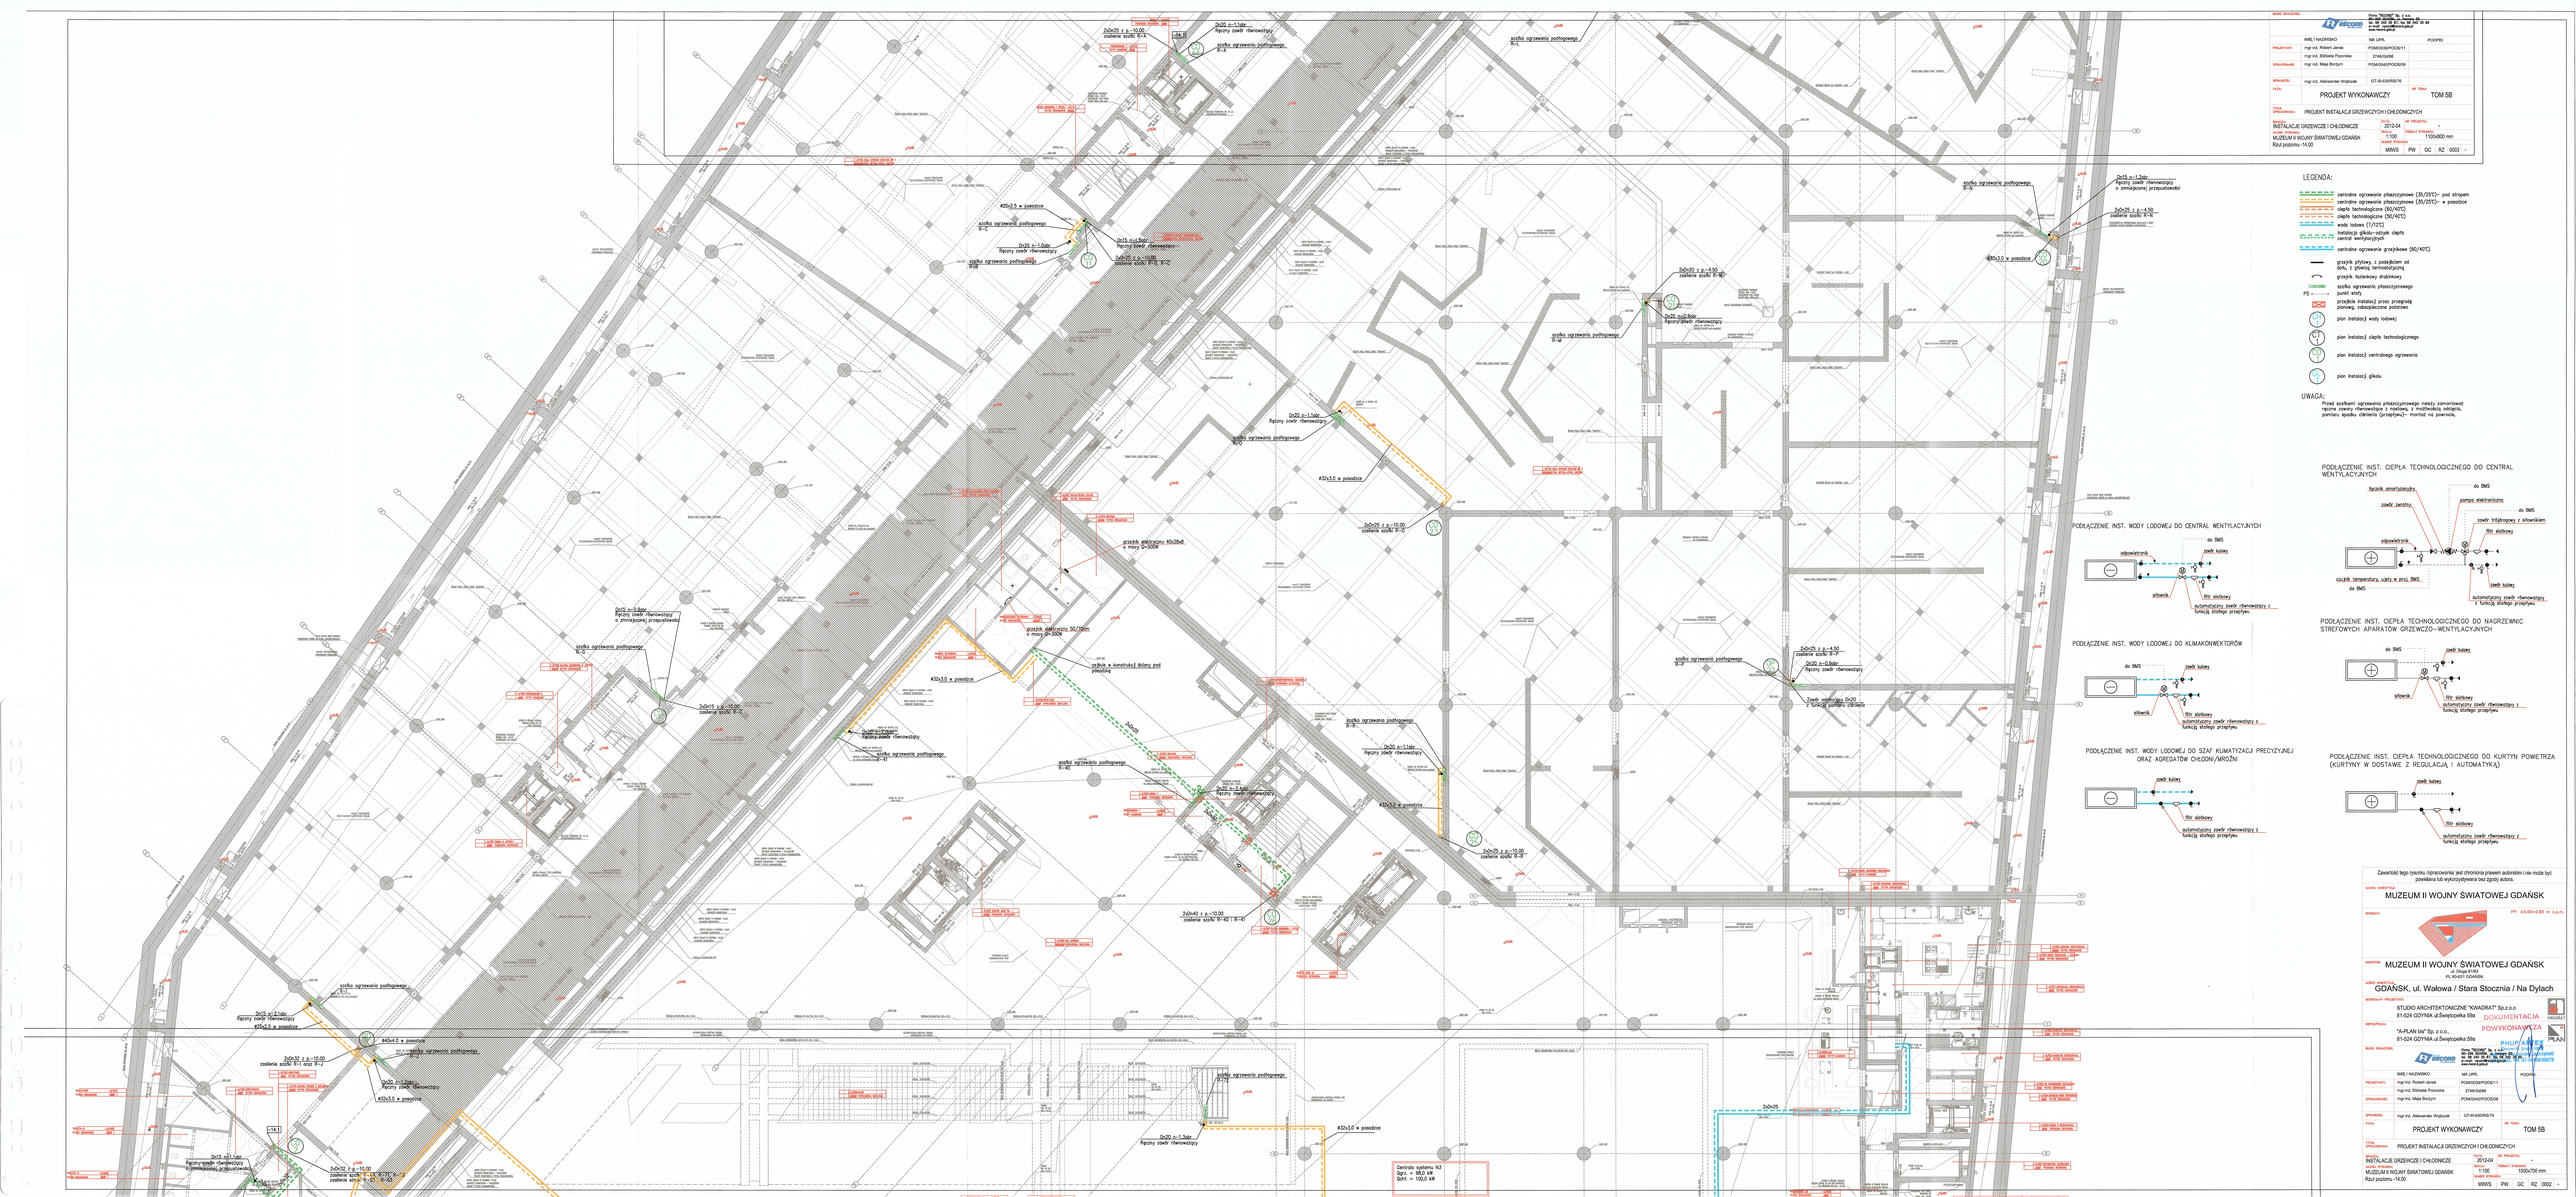
LEGENDA:
centralne ogrzewanie płaszczyznowe (35/25°C)- pod stropem
centralne ogrzewanie płaszczyznowe (35/25°C)- w posadzce
ciepło technologiczne (55/40°C)
ciepło technologiczne (50/40°C)
woda lodowa (7/12°C)
instalacja głuszu- ustrjek ciepła
centrali wentylacyjnych
centralne ogrzewanie grzejnikowe (80/40°C)
grzejnik płytowy, z podejściem od dołu, z głowicą termostatyczną
grzejnik łazienkowy drabinkowy
szczelina ogrzewania płaszczyznowego
punkt stały
przejście instalacji przez przegrodę pionową, zabezpieczone pożarowo
plan instalacji wody lodowej
plan instalacji ciepła technologicznego
plan instalacji centralnego ogrzewania
plan instalacji głuszu
UWAGA:
Przed wykonaniem ogrzewania płaszczyznowego należy zamontować ręczne zawory równoważące z nastawą, z możliwością odcięcia, pomiaru, spadku ciśnienia (przepływu)- montaż na powrocie.
PODŁĄCZENIE INST. CIEPŁA TECHNOLOGICZNEGO DO CENTRAL WENTYLACYJNYCH
PODŁĄCZENIE INST. WODY LODOWEJ DO CENTRAL WENTYLACYJNYCH
PODŁĄCZENIE INST. WODY LODOWEJ DO KLIMAKONWEKTORÓW
PODŁĄCZENIE INST. WODY LODOWEJ DO SZAF KLIMATYZACJI PRECYZYJNEJ ORAZ AGREGATÓW CHŁODNI/MROŹNI
PODŁĄCZENIE INST. CIEPŁA TECHNOLOGICZNEGO DO NAGRZEWNIC STREFOWYCH APARATÓW GRZEWCZO-WENTYLACYJNYCH
PODŁĄCZENIE INST. CIEPŁA TECHNOLOGICZNEGO DO KURTYN POWIETRZA (KURTYNY W DOSTAWIE Z REGULACJĄ I AUTOMATYKĄ)
Centrala systemu N3
Qgrz. = 98,0 kW
Qchł. = 100,0 kW
Zawartość tego rysunku (opracowania) jest chroniona prawem autorskim i nie może być powielana lub wykorzystywana bez zgody autora.
MUZEUM II WOJNY ŚWIATOWEJ GDAŃSK
PPr. ±0,00=2,65 m. n.p.m.
MUZEUM II WOJNY ŚWIATOWEJ GDAŃSK
ul. Długa 81/83
PL 80-831 GDAŃSK
GDAŃSK, ul. Wałowa / Stara Stocznia / Na Dylach
STUDIO ARCHITEKTONICZNE "KWADRAT" Sp.z o.o.
81-524 GDYNIA ul.Świętopełka 58a
"A-PLAN bis" Sp. z o.o.,
81-524 GDYNIA ul.Świętopełka 58a
DOKUMENTACJA POWYKONAWCZA
PHUP ARMEX
BRANŻA
PROJEKTANT
SPRAWDZAŁ
SPRAWDZIŁ
FAZA
PROJEKT WYKONAWCZY
TOM 5B
TYTUŁ OPRACOWANIA
PROJEKT INSTALACJI GRZEWCZYCH I CHŁODNICZYCH
OBIEKT
INSTALACJE GRZEWCZE I CHŁODNICZE
ADRES OBIEKTU
MUZEUM II WOJNY ŚWIATOWEJ GDAŃSK
Rzut poziomu -14.00
NR PROJEKTU
2012-04
SKALA
1:100
FORMAT RYSUNKU
1500x700 mm
NUMER RYSUNKU
MWWS PW GC RZ 0002 -
BUDO BRACEWSKI
Sp.z o.o.
ul. Olszyny 8
81-577 Gdynia
tel. 58 627 88 00, fax 58 627 88 88
www.rbalcon.pl
IMIĘ I NAZWISKO
NR UPR.
PODPIS
mgr inż. Robert Jarosz
PDM/0030/POOS/11
mgr inż. Elżbieta Pazonka
274612/489
mgr inż. Maja Borzym
PDM/0040/POOS/09
mgr inż. Aleksander Wojtczak
GT-III-630/R/578