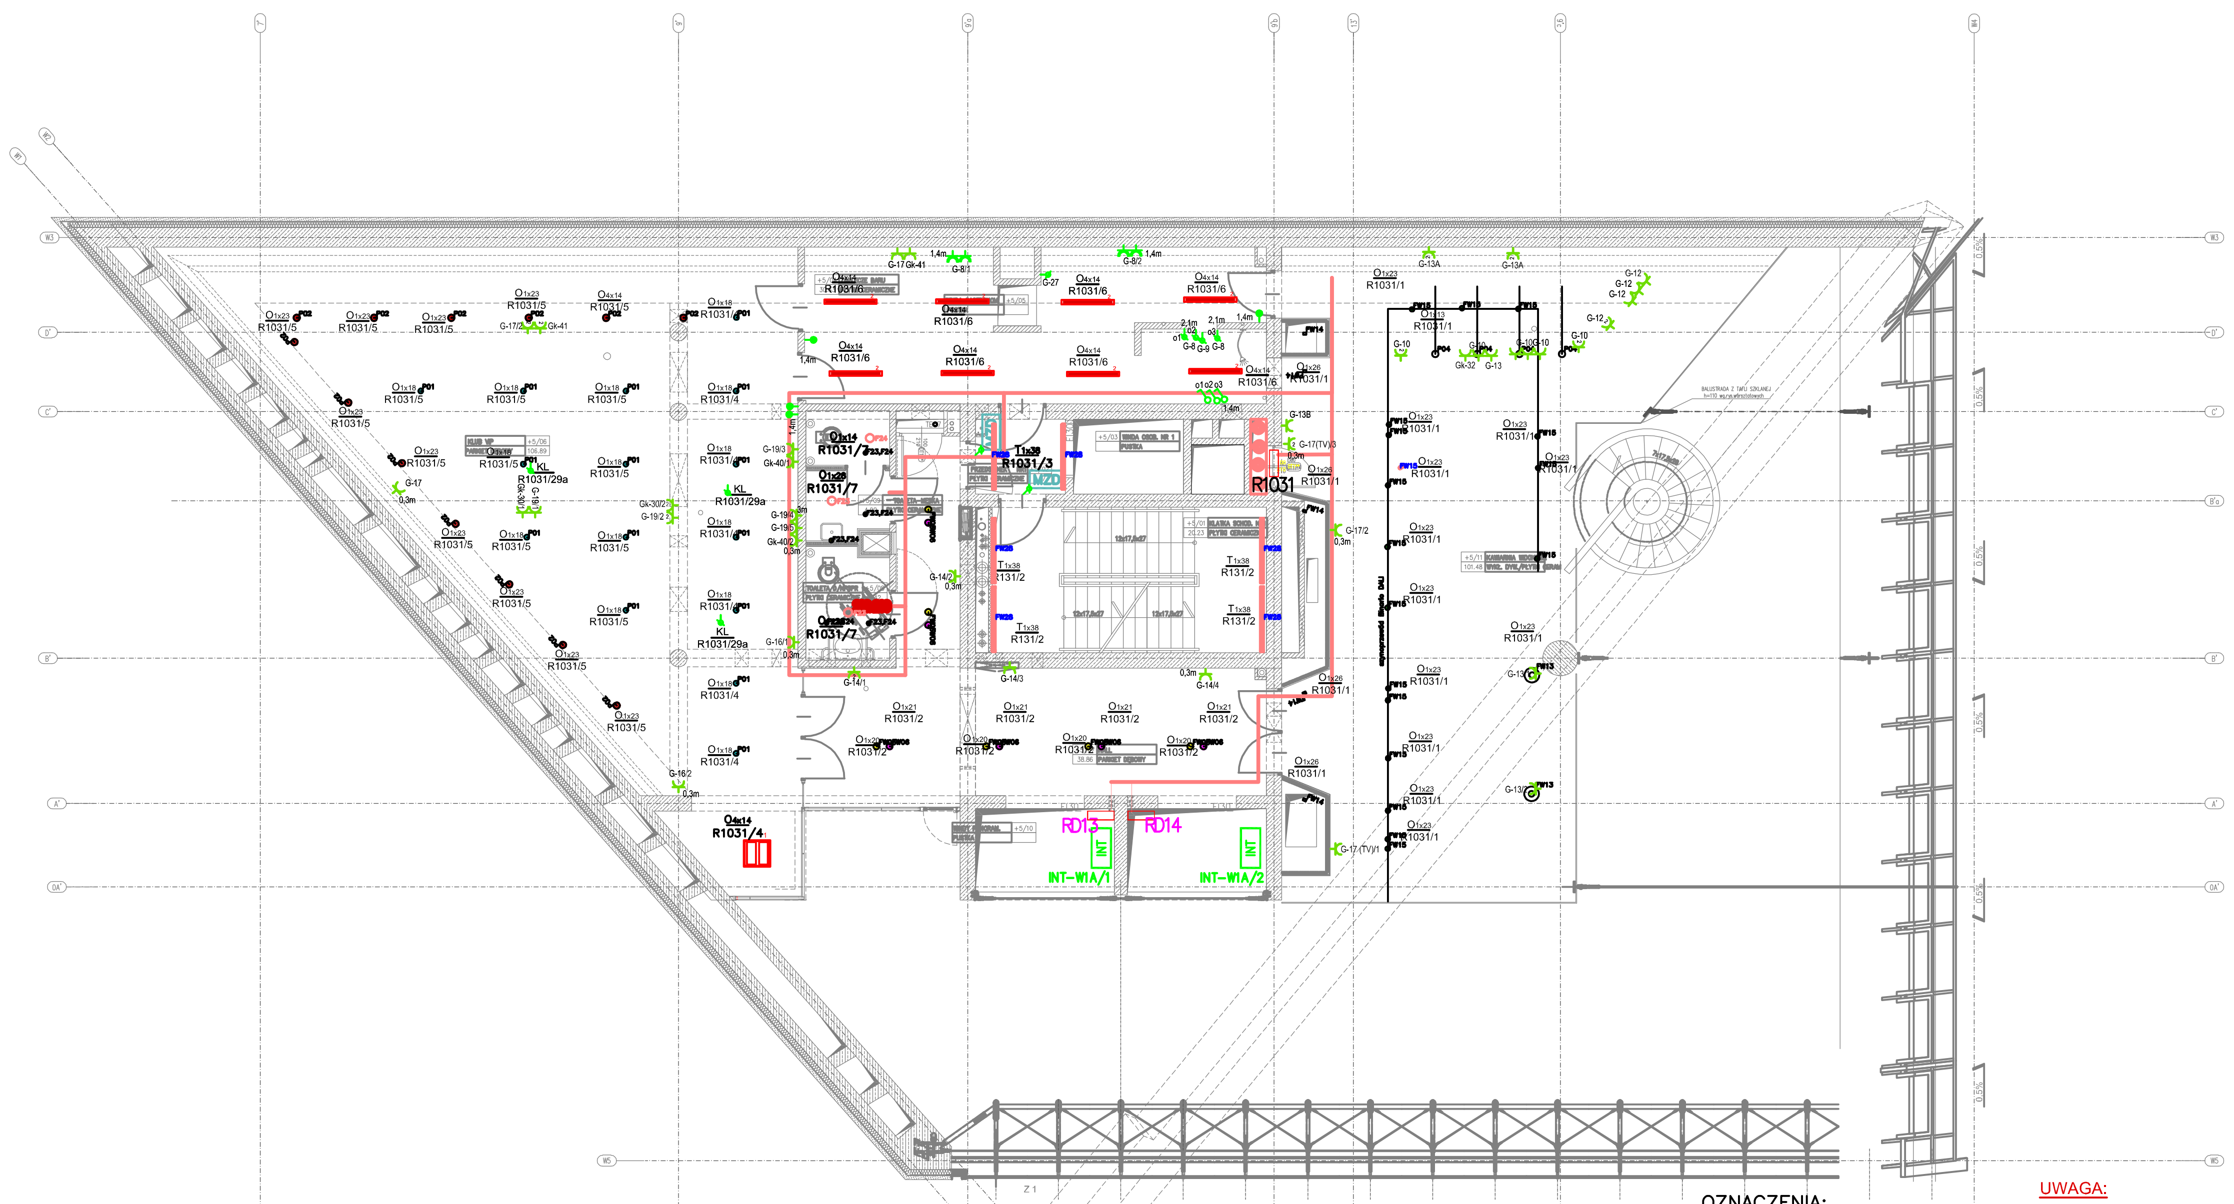

OZNACZENIA:

- gniazdo wtykowe trójfazowe
- gniazdo wtykowe hermetyczne IP44
- gniazdo wtykowe pojedyńcze
- gniazdo wtykowe podwójne
- łącznik instalacyjny podwójny
- łącznik instalacyjny pojedyńczy
- przycisk
- wypust / puszka
- łącznik schodowy

UWAGA:

Układ instalacji: TN-S, dodatkowa ochrona przeciwporażeniowa:
- szybkie wyłączenie zasilania
- wyłączniki różnicowoprądowe
- połączenia wyrównawcze , główna szyna wyrównawcza

Szczegółowa lokalizacja gniazd wtykowych i łączników instalcyjnych wg projektu aranżacji wnętrz.

Zawartość tego rysunku /opracowania/ jest chroniona prawem autorskim i nie może być powielana lub wykorzystywana bez zgody autora.

NAZWA INWESTYCJI:	MUZEUM II WOJNY ŚWIATOWEJ GDAŃSK
SCHEMAT:	PP: ±0,00=2,65 m n.p.m.
INWESTOR:	MUZEUM II WOJNY ŚWIATOWEJ GDAŃSK, ul. Długa 81/83, PL 80-831 GDAŃSK
ADRES INWESTYCJI:	GDAŃSK, ul. Wałowa / Stara Stocznia / Na Dylach
GENERALNY PROJEKTANT:	STUDIO ARCHITEKTONICZNE "KWADRAT" Sp.z.o.o, 81-524 GDYNIA ul.Świętopełka 59a
WSPÓŁPRACA:	"A-PLAN bis" Sp. z o.o., 81-524 GDYNIA ul.Świętopełka 59a
BIURO BRANŻOWE:	RECORD

	IMIE I NAZWISKO	NR UPR.	PODPIS:
PROJEKTANT:	inż. Andrzej Formella	GT-III-630/127/75	
SPRAWDZIŁ:	mgr inż. Jacek Żbikowski	POM/0215/POOE/09	

FAZA:	PROJEKT POWYKONAWCZY	NR TOMU:	TOM 8 / 1
TYTUŁ OPRACOWANIA:	PROJEKT INSTALACJI ENERGETYCZNYCH I ELEKTRYCZNYCH		
BRANŻA:	ELEKTRYCZNA	DATA:	11.2016
NR PROJEKTU:	-	SKALA:	1:100
FORMAT RYSUNKU:	420x700 mm		
NAZWA RYSUNKU:	MUZEUM II WOJNY ŚWIATOWEJ GDAŃSK Rzut poziomu +5		
NUMER RYSUNKU:	MIIWS / PW / EL / RZ / 10	REWIZJA:	B