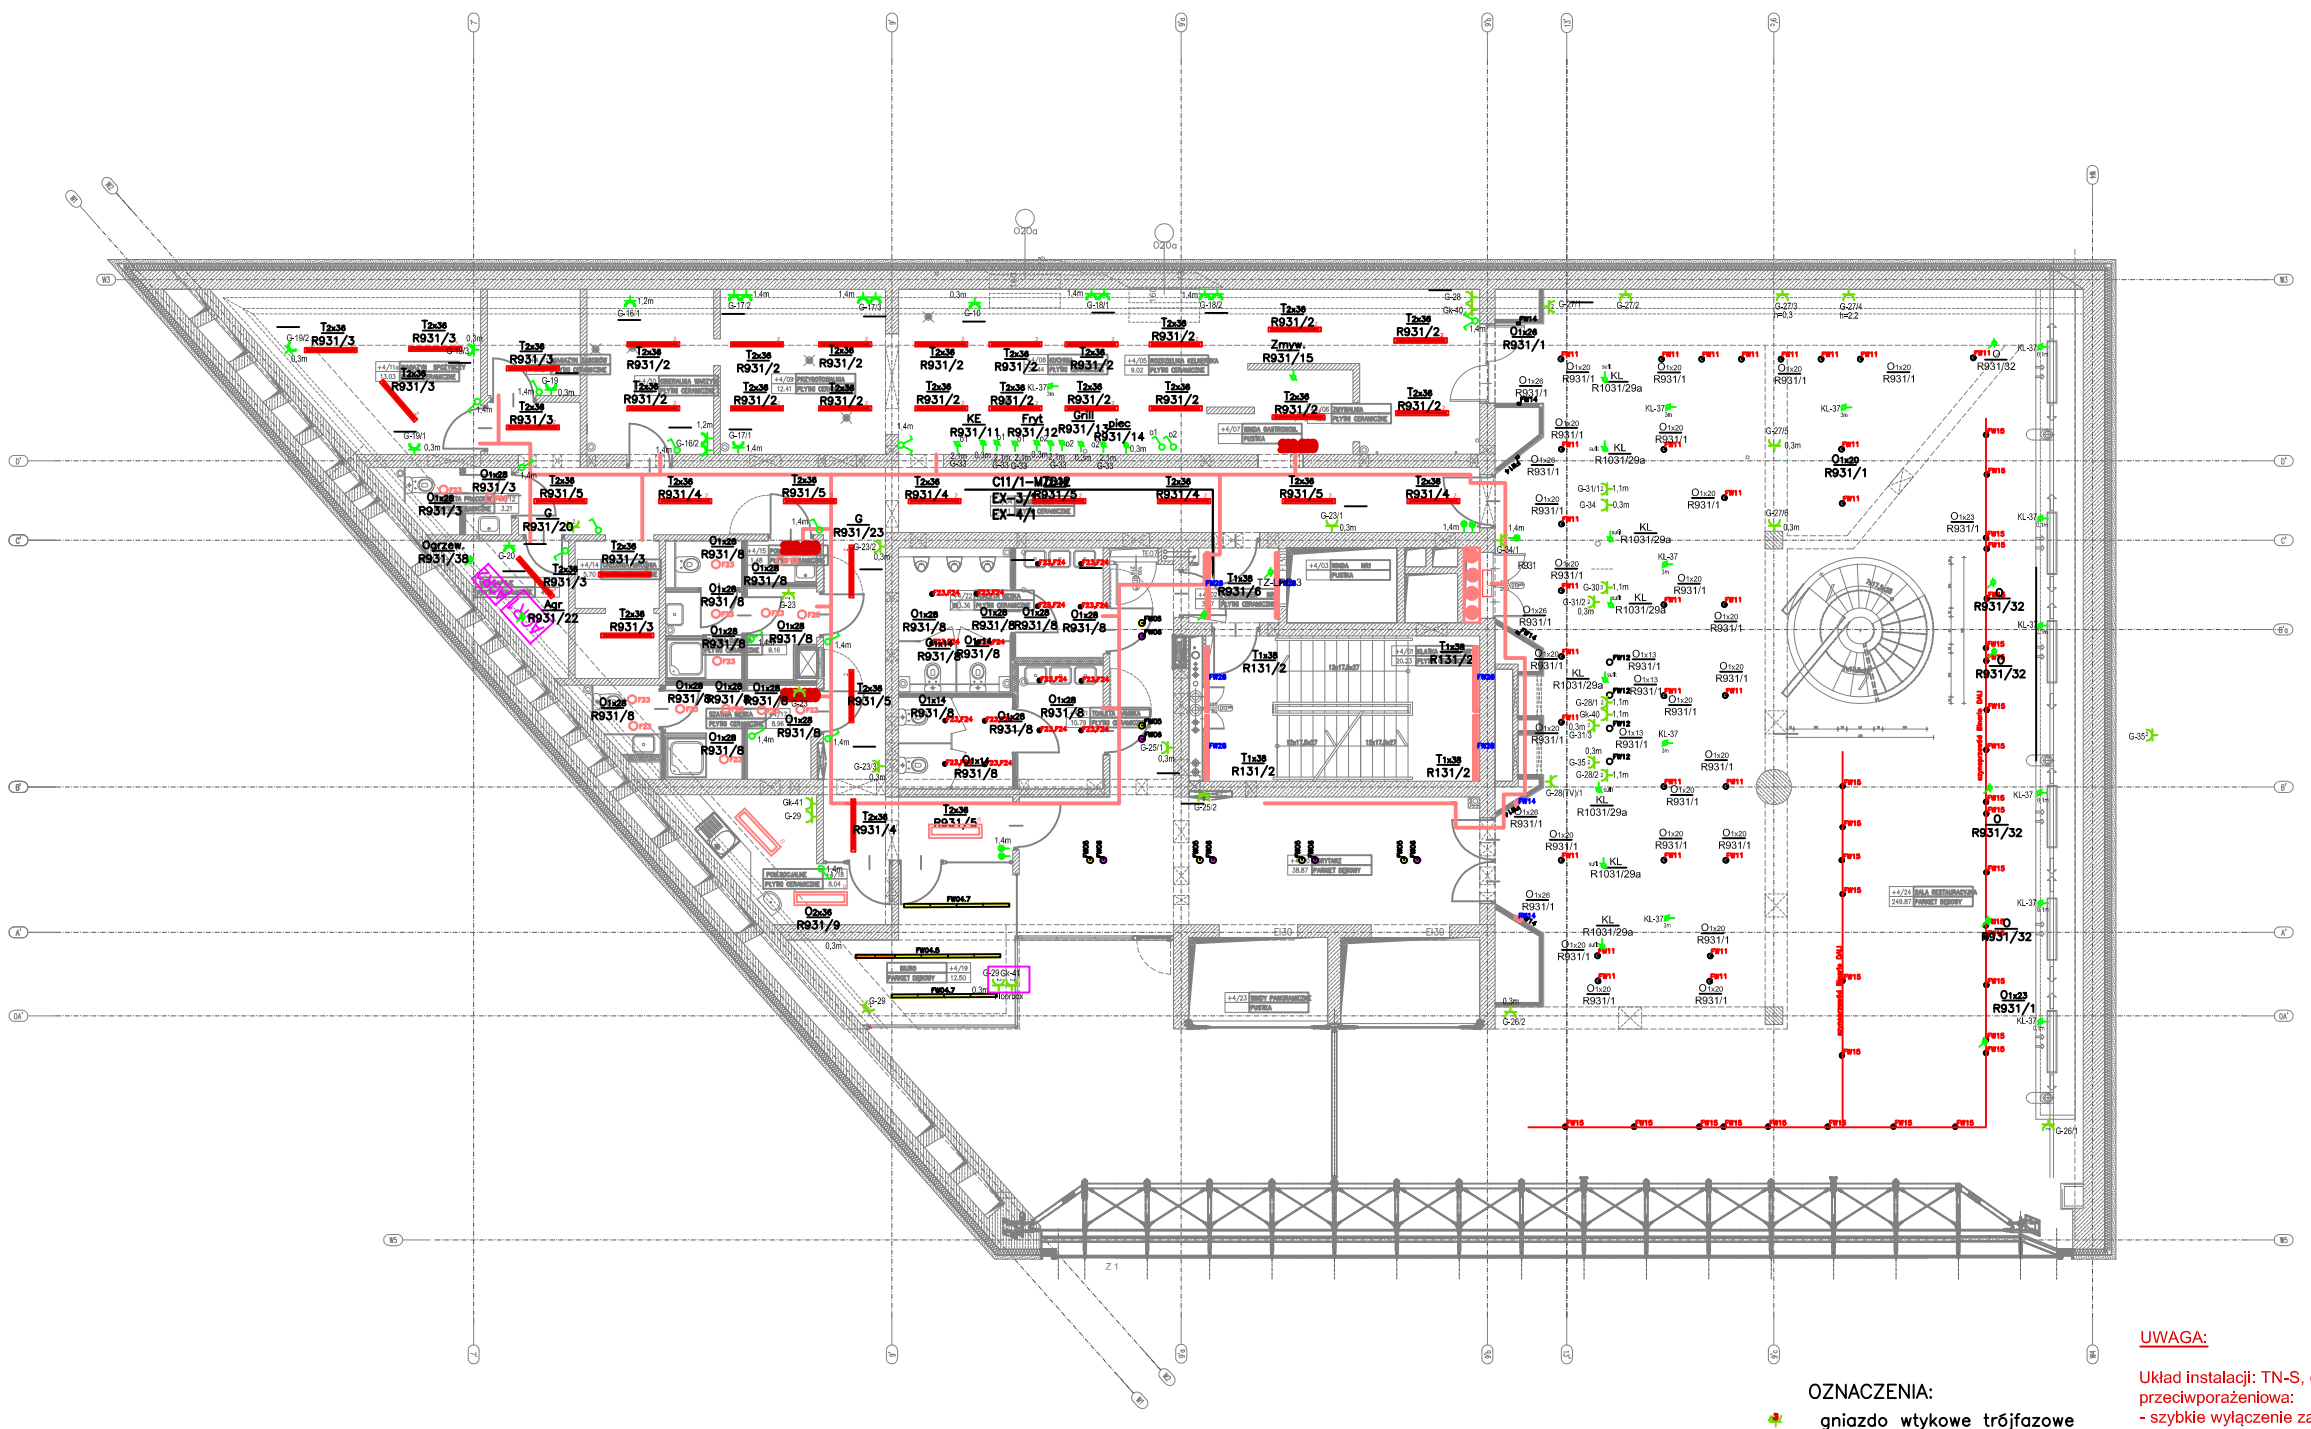

OZNACZENIA:

- gniazdo wtykowe trójfazowe
- gniazdo wtykowe hermetyczne IP44
- gniazdo wtykowe pojedyńcze
- gniazdo wtykowe podwójne
- łącznik instalacyjny podwójny
- łącznik instalacyjny pojedyńczy
- przycisk
- wypust / puszka
- łącznik schodowy

UWAGA:

Układ instalacji: TN-S, dodatkowa ochrona przeciwporażeniowa:
- szybkie wyłączenie zasilania wyłącznikami różnicowoprądowe
- połączenia wyrównawcze , główna szyna wyrównawcza

Szczegółowa lokalizacja gniazd wtykowych i łączników instalcyjnych wg projektu aranżacji wnętrz.

Zawartość tego rysunku /opracowania/ jest chroniona prawem autorskim i nie może być powielana lub wykorzystywana bez zgody autora.

NAZWA INWESTYCJI:
MUZEUM II WOJNY ŚWIATOWEJ GDAŃSK

SCHEMAT: FP: ±0.00=2.65 m n.p.m.

INWESTOR:
MUZEUM II WOJNY ŚWIATOWEJ GDAŃSK
ul. Długa 81/83
PL 80-831 GDAŃSK

ADRES INWESTYCJI:
GDAŃSK, ul. Wałowa / Stara Stocznia / Na Dyłach

GENERALNY PROJEKTANT:
STUDIO ARCHITEKTONICZNE "KWADRAT" Sp.z.o.o
81-524 GDYNIA ul.Świętopełka 59a

WSPÓŁPRACA:
"A-PLAN bis" Sp. z o.o.,
81-524 GDYNIA ul.Świętopełka 59a

BIURO BUDOWLANE:
Firma "RECOMP" Sp. z o.o.
80-299 GDAŃSK, ul. Kamienna 29
tel. 58 345 24 01, fax 58 345 35 60
e-mail: recomp@recomp.pl
www.recomp.pl

PROJEKTANTI:	IMIĘ I NAZWISKO	NR UPR.	PODPIS:
	inż. Andrzej Formella	GT-II/4630/127/75	
SPRAWDZIŁ:	mgr inż. Jacek Żbikowski	POM/0215/POOE/09	

FAZA: PROJEKT POWYKONAWCZY — NR TOMU: TOM 8 / 1

TYTUŁ OPRACOWANIA: PROJEKT INSTALACJI ENERGETYCZNYCH I ELEKTRYCZNYCH

BRANŻA: ELEKTRYCZNA — DATA: 11.2016 — NR PROJEKTU: -

NAZWA RYSUNKU: MUZEUM II WOJNY ŚWIATOWEJ GDAŃSK Rzut poziomu +4 — SKALA: 1:100 — FORMAT RYSUNKU: 420x700 mm

NUMER RYSUNKU: MBWS | PW | EL | RZ | 9 | REWIZJA: B