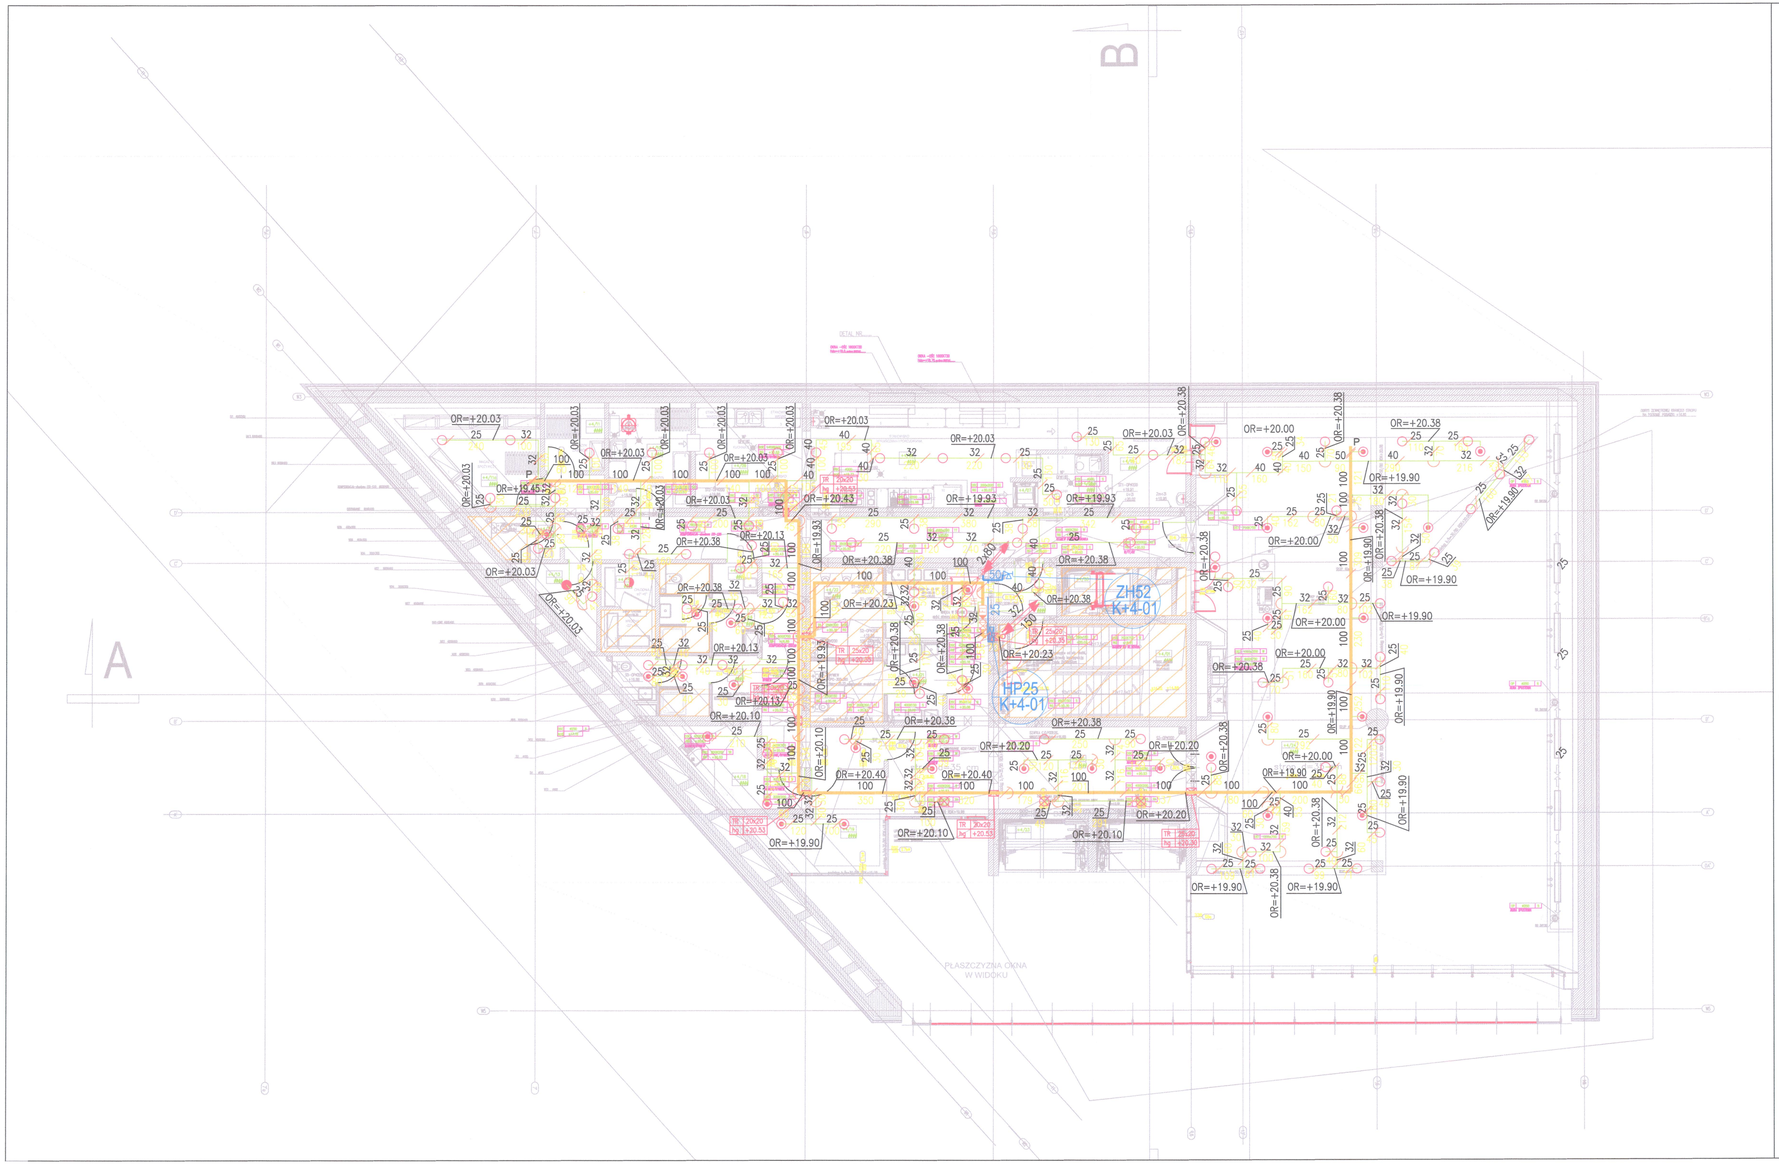

LEGENDA

- TRYSKACZ STOJĄCY DN15(1/2"), K=80, 68°C, RTI<50
- TRYSKACZ STOJĄCY O PŁASKIM STRUMIENIU ROZPROSZONEJ WODY DN15(1/2"), K=80, 68°C, RTI<50
- K115 TRYSKACZ STOJĄCY DN20(3/4"), K=115, 68°C, RTI<50
- TRYSKACZ STOJĄCY DN15(1/2"), K=80, 93°C, RTI<50
- TRYSKACZ WISZĄCY W SUFICIE PODWIESZONYM DN15(1/2"), K=80, 68°C, RTI<50
- TRYSKACZ WISZĄCY POD PRZESZKODĄ DN15(1/2"), K=80, 68°C, RTI<50
- TRYSKACZ WISZĄCY POD PRZESZKODĄ O PŁASKIM STRUMIENIU ROZPROSZONEJ WODY DN15(1/2"), K=80, 68°C, RTI<50
- K115 TRYSKACZ WISZĄCY POD PRZESZKODĄ DN20(3/4"), K=115, 68°C, RTI<50
- TRYSKACZ STOJĄCY DN15(1/2"), K=80, 68°C, RTI>80
- TRYSKACZ WISZĄCY SUCHY DN15(1/2"), K=80, 68°C, RTI>80
- TRYSKACZ PRZYSCIENNY DN15(1/2"), K=80, 68°C, RTI<50
- KOSZYK OCHRONNY DLA TRYSKACZY
- GAŁĄZKA TRYSKACZOWA
- UCHWYT RUROCIĄGU TRYSKACZOWEGO
- 25 / 200 — SREDNICA NOMINALNA DN25, DŁUGOSC ODCINKA 200cm
- ZMIANA RZĘDNEJ PROWADZENIA RUROCIĄGU TRYSKACZOWEGO
- P — PODŁĄCZENIE DO PŁUKANIA
- T — TEST SEKCJI
- OP — ODWODNIENIE POMOCNICZE
- ZASUWA/PRZEPUSTNICA
- ZAWÓR ZWROTNY
- CZUJNIK PRZEPŁYWU
- TR — TEST CZUJNIKA PRZEPŁYWU
- 150 / 150 — PION TRYSKACZOWY/HYDRANTOWY DN150; W DÓŁ, W GÓRĘ
- OR=-11.15 — RZĘDNA PROWADZENIA OSI RUROCIĄGU 11,15m poniżej poziomu 0,00 budynku
- OR-0.20PS — RZĘDNA PROWADZENIA OSI RUROCIĄGU 20cm poniżej stropu
- RUROCIĄG TRYSKACZOWY SEKCJI SW1
- RUROCIĄG TRYSKACZOWY SEKCJI SW2
- RUROCIĄG TRYSKACZOWY SEKCJI SW3
- RUROCIĄG TRYSKACZOWY SEKCJI SW4
- RUROCIĄG TRYSKACZOWY SEKCJI SW5
- RUROCIĄG TRYSKACZOWY SEKCJI SW6
- RUROCIĄG TRYSKACZOWY SEKCJI SPA7
- RUROCIĄG TRYSKACZOWY SEKCJI SPA8
- RUROCIĄG TRYSKACZOWY SEKCJI SP9
- ZASILENIE NASAD POŻAROWYCH
- RUROCIĄG ODWADNIAJĄCY
- 80 — RUROCIĄG HYDRANTOWY; SREDNICA NOMINALNA DN80
- RUROCIĄG TRYSKACZOWY, HYDRANTOWY OGRZEWANY
- SPADEK RUROCIĄGU TRYSKACZOWEGO
- OBSZAR NIETRYSKACZOWANY
- POLE OBLICZENIOWE
- PUNKT OBLICZENIOWY
- ODCINEK OBLICZENIOWY

- HP25 / K-6-03 — HYDRANT POŻAROWY 25, KONDYGNACJA -6, NUMER HYDRANTU 03
- HP52 / K-6-12 — HYDRANT POŻAROWY 52, KONDYGNACJA -6, NUMER HYDRANTU 12
- HP33 / K-3-05 — HYDRANT POŻAROWY 33, KONDYGNACJA -3, NUMER HYDRANTU 05
- ZH52 / K-0-06 — ZAWÓR HYDRANTOWY 52, KONDYGNACJA 0, NUMER ZAWORU 06
- 2xZH52 / K-6-06 — PODWÓJNY ZAWÓR HYDRANTOWY 52, KONDYGNACJA -6, NUMER ZAWORU 06

WARBUD-INSTALACJE SANITARNE I HVAC S.C.
KIEROWNIK PROJEKTU INSTALACJI SANITARNYCH
mgr inż. [illegible] Pilewska
upr. budow. nr [illegible]/18/OWOS/05

Zawartość tego rysunku /opracowania/ jest chroniona prawem autorskim i nie może być powielana lub wykorzystywana bez zgody autora.

NAZWA INWESTYCJI:
MUZEUM II WOJNY ŚWIATOWEJ GDAŃSK

SCHEMAT:
PP: ±0.00=2.65 m n.p.m.
DOKUMENTACJA POWYKONAWCZA

INWESTOR:
MUZEUM II WOJNY ŚWIATOWEJ GDAŃSK
ul. Długa 81/83
PL 80-831 GDAŃSK

ADRES INWESTYCJI:
GDAŃSK, ul. Wałowa / Stara Stocznia / Na Dylach

GENERALNY PROJEKTANT:
STUDIO ARCHITEKTONICZNE "KWADRAT" Sp.z.o.o
81-524 GDYNIA ul.Świętopełka 59a
KWADRAT

WSPÓŁPRACA:
"A-PLAN bis" Sp. z o.o.,
81-524 GDYNIA ul.Świętopełka 59a
A-PLAN

BIURO BRANŻOWE:
Firma "RECORD", Sp. z o.o.
80-299 GDAŃSK, ul. Tromera 55
tel. 58 340 36 87, fax 58 340 30 89
e-mail: record@record.gda.pl
www.record.gda.pl

Viking PL, Zabezpieczenia Przeciwpożarowe Sp. z o.o.
80-172 GDAŃSK
ul. Łęgowa 37/38
www.vikingpl.pl

PROJEKTANTI:	IMIĘ I NAZWISKO	NR UPR.	PODPIS:
	mgr inż. Adam Littwin	POM/0032/POOS/06	
SPRAWDZIŁ:	mgr inż. Karolina Sobieszczyk	POM/0248/POOS/09	

FAZA: PROJEKT WYKONAWCZY
NR TOMU: TOM 6 A

TYTUŁ OPRACOWANIA: PROJEKT INSTALACJI TRYSKACZOWEJ I HYDRANTOWEJ

BRANŻA: INSTALACJE SANITARNE
DATA: 04.2012
NR PROJEKTU: -

NAZWA RYSUNKU:
MUZEUM II WOJNY ŚWIATOWEJ GDAŃSK
Instalacja tryskaczowa i hydrantowa.
Rzut poziomu +16.80

SKALA: 1:100
FORMAT RYSUNKU: 890x 420 mm

NUMER RYSUNKU: MIIWS | PW | TH | RZ | 0024 | -