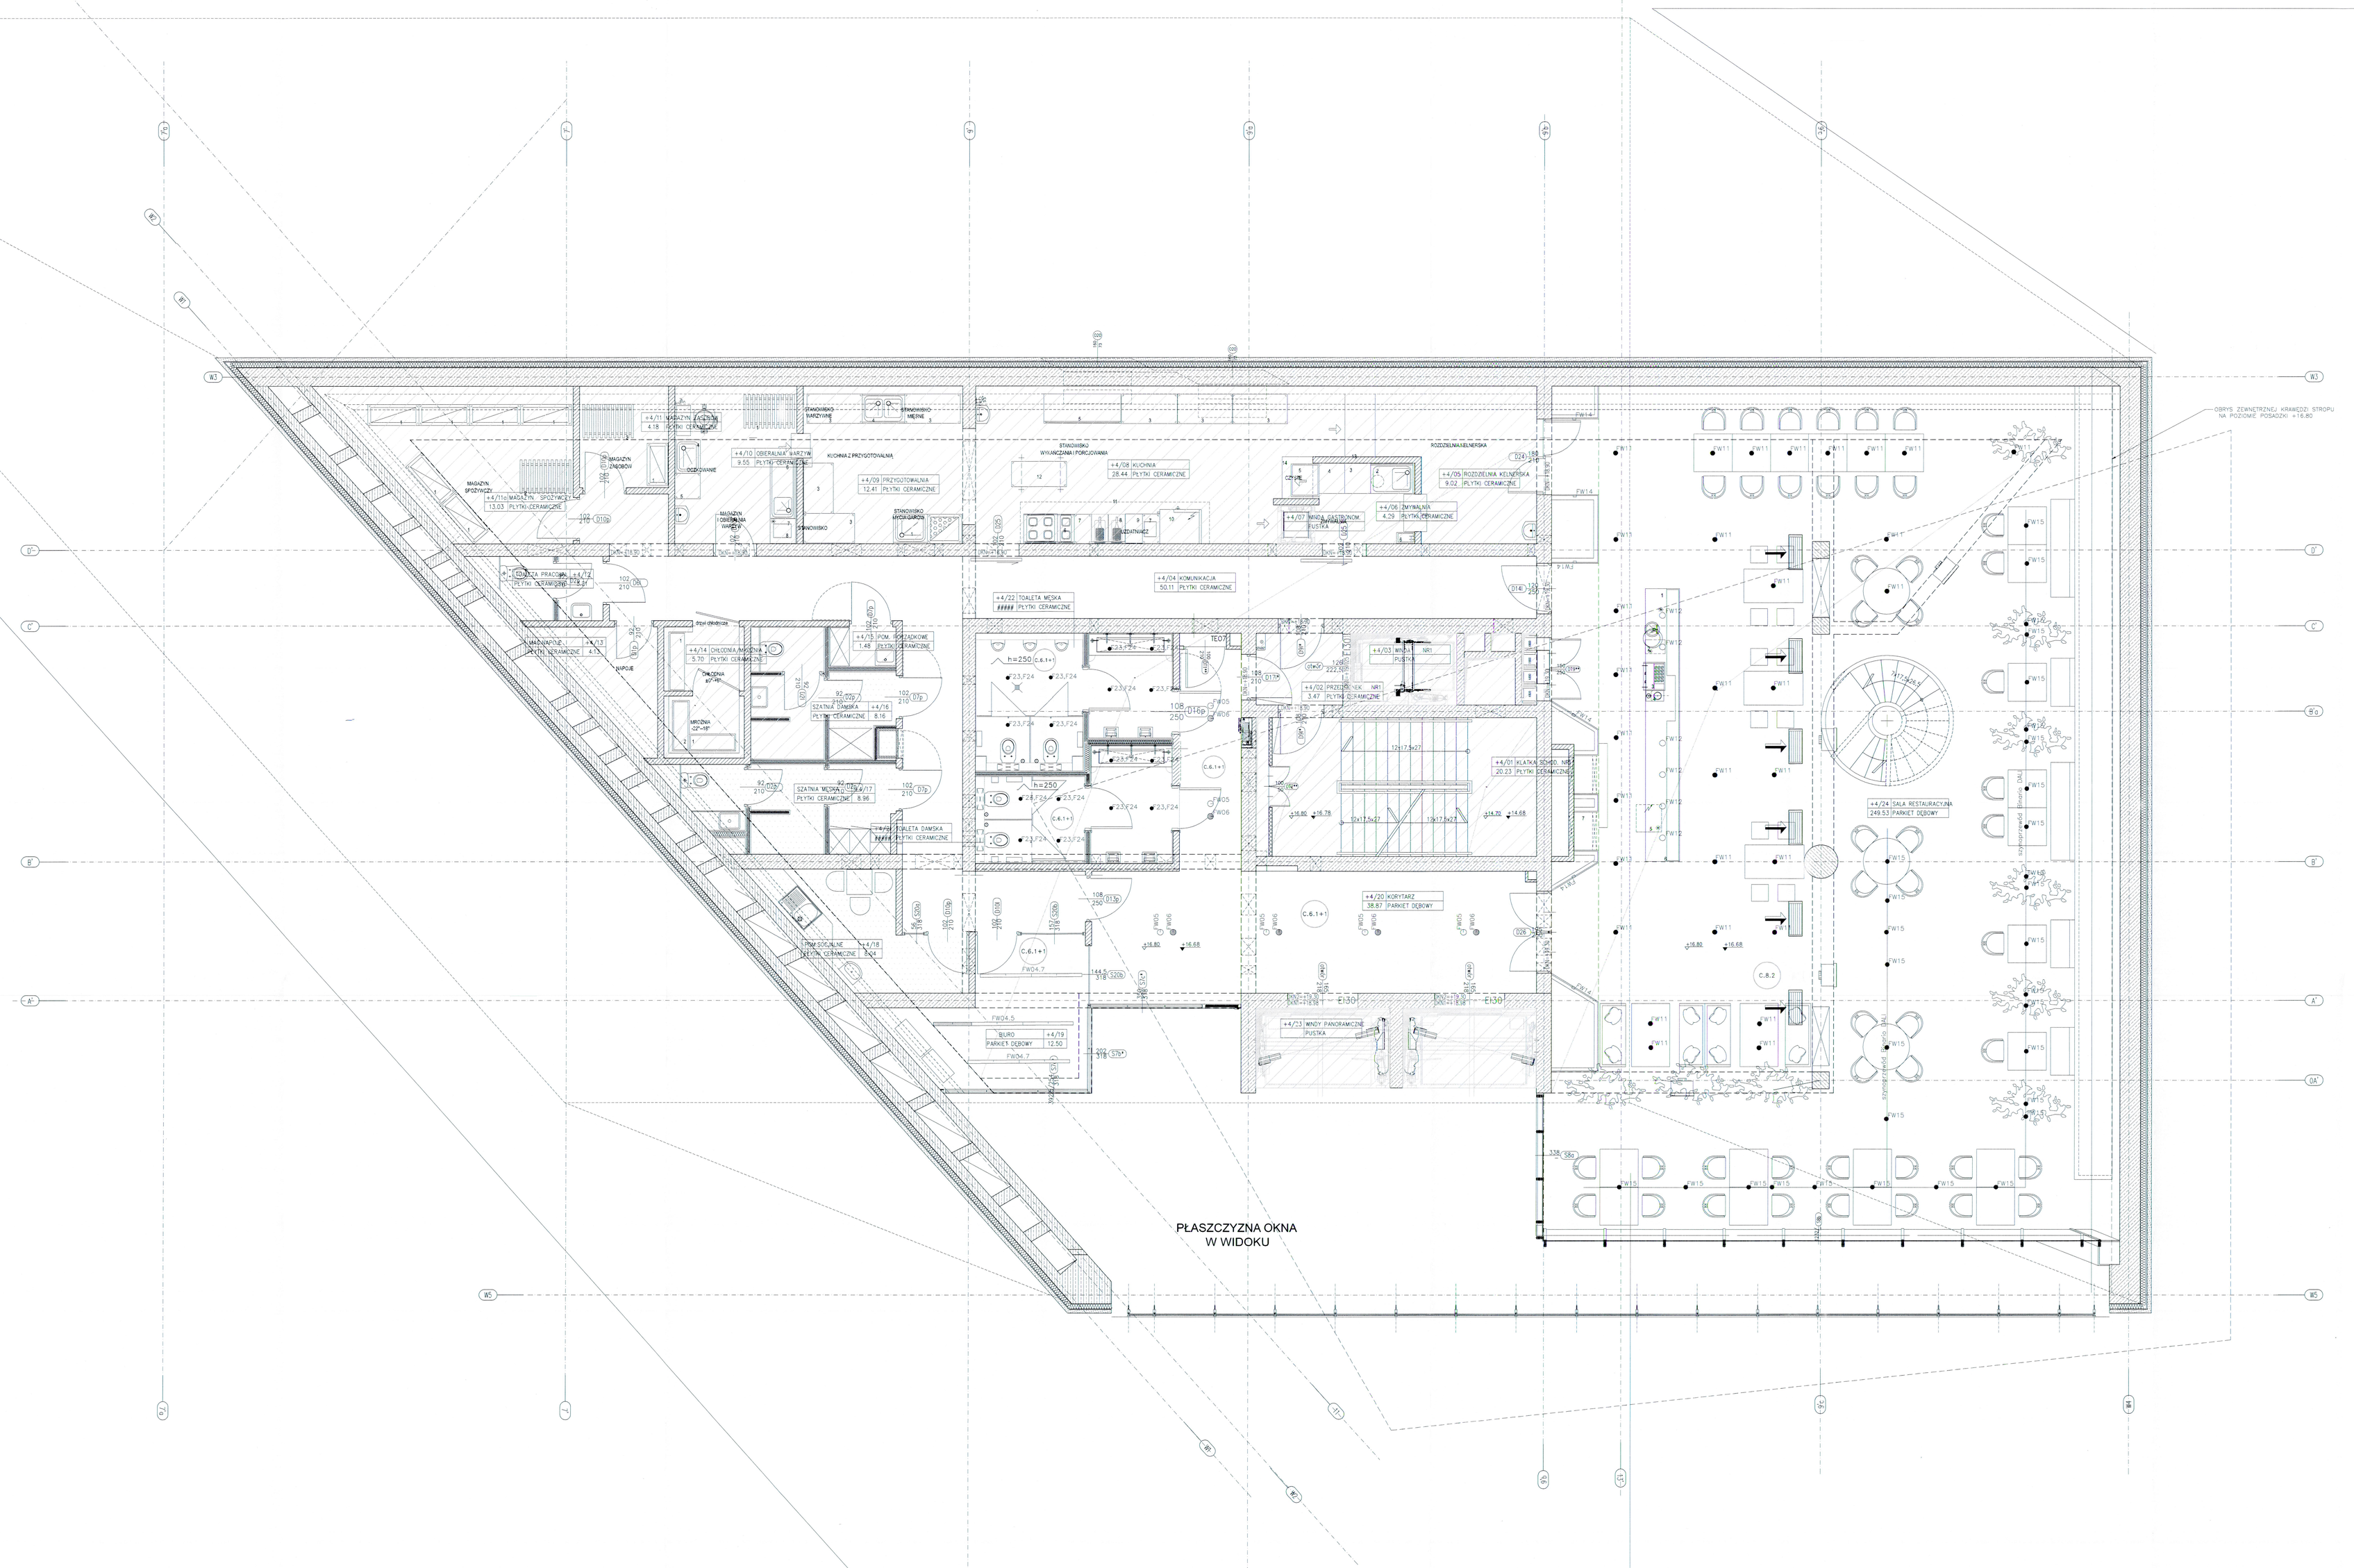

LEGENDA - OPRAWY OŚWIETLENIOWE

- FW01MINO 100 54W DALI CCFQ 54 W/8301
- FW03 MINO 60 39W DALI CCFQ 39 W/8301
- FW05 Pixel Pro 28W PD CBLED medium DALI
- FW06 Pixel Pro 28W PD CBLED flood DALI
- FW07 MINO 60 28W DALI CCFQ 28 W/8301
- FW10 MINO 60 24W DALI CCFQ 24 W/8301
- FW18 FRAME 80 54W DALI HHFQ 54 W/8301
- FW19 FRAME 80 24W DALI HHFQ 24 W/8301
- FW04.7 FRAME 80 2x28W DALI HHFQ 28 W/8301
- FW04.1 FRAME 80 1x28W DALI HHFQ 28 W/8301
- FW04.5 FRAME 80 2x28W+21W DALI HHFQ 28 W/8301
- P01 Reflex 15W PD CBLED widefood DALI
- P02 Reflex 15W CBPD LED wallwasher DALI
- F23/24 F23, F24 Deep Laser 9,2W LED PD Medium
- FW33.1 RGL P LED 14W 1173mm 3000K SI
- P05 Tulo Micro 500 czarno
- FW11 Pixel Pro 9W PD CBLED flood DALI
- FW12 Oprawa dekoracyjna wiązana &TRADITION SC7 ⌀=35cm, kolor czarny mat, E27/60W
- FW13 Oprawa dekoracyjna stożkowa FOSCARINI Twiggy Lettura E27 2x77W, ⌀=46cm, wys.160cm
- FW14 THEBLOCKFLIGHT PWL 2,2W WL
- FW15 Palco Spotlight 19W CBLED PD Flood DALI
- P04 Oprawa dekoracyjna nad barem (mocowana do ściany) LAMPE GRAS N°213 BL-BL-COP, E14-ES,11W
- szynoprzewód 8mono Track DALI
- P03 Palco Spotlight Small 19W PD CBLED MD
- P43 th30 L000 2x28W 2385 suspended

LEGENDA - SYMBOLE NA RZUCIE

- C.6.1+1 — RODZAJ WYKOŃCZENIE SUFITU
- h=300 — RZĘDNA SUFITU
- poza zakresem opracowania wnętrz
- projekt wnętrz wg szczegółowego opracowania
- FW04.7 — opracowanie wg wytycznych opisowych kat.B

UWAGA:
1. Rozmieszczenie elementów osprzętu elektrycznego i telechnicznego (gniazda, łączniki) wg rzutów poszczególnych pomieszczeń.
2. Ilości i specyfikacja opraw oświetleniowych wg osobnej tabeli.
3. Specyfikacja sufitów wg osobnej tabeli.
4. Rozmieszczenie opraw i sposób mocowania należy skoordynować z lokalizacją elementów wentylacji i klimatyzacji, a także czujek SSP zgodnie z obowiązującymi przepisami.
5. System sterowania oświetleniem należy dostosować do opraw oświetleniowych zgodnie ze specyfikacją producenta.
6. Poniższy projekt nie uwzględnia oświetlenia awaryjnego i ewakuacyjnego.

SCHEMAT UKŁADU ARKUSZY RYSUNKOWYCH:

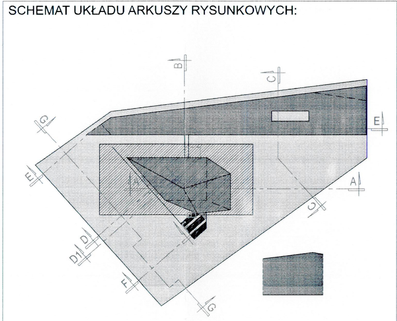

WARBUD - HOCHTIEF - MUZEUM II WŚ s.c.
Mariusz Bednarowski

DOKUMENTACJA POWYKONAWCZA

NAZWA INWESTYCJI:	MUZEUM II WOJNY ŚWIATOWEJ
ADRES INWESTYCJI:	GDAŃSK, ul. Wałowa / Stara Stocznia / Na Dylach
INWESTOR:	MUZEUM II WOJNY ŚWIATOWEJ GDAŃSK 80-831, GDAŃSK ul. Długa 81/83
GENERALNY WYKONAWCA:	WARBUD - HOCHTIEF - Muzeum II WŚ s.c. 02-672, WARSZAWA ul.Domaniewska 32
GENERALNY PROJEKTANT:	STUDIO ARCHITEKTONICZNE "KWADRAT" Sp.z.o.o 81-524 GDYNIA, ul.Świętopełka 59a
BIURO BRANŻOWE:	LOFT Magdalena Adamus 81-727 Sopot, ul. Parkowa 45/2a
NAZWA RYSUNKU:	POZIOM +4 (rzędna +16,80) RZUT SUFITÓW Z ROZMIESZCZENIEM PUNKTÓW OŚWIETLENIOWYCH

FAZA:	SKALA/ FORMAT:	DATA:
DOKUMENTACJA POWYKONAWCZA	1:50/1800x850mm	11/2016

NUMER RYSUNKU:

BRANŻA:		BRANŻA	NR PROJ.	NR RYS.	REW.
ARCHITEKTURA WNĘTRZ	MIIWS	PW AW	P4	03.1	