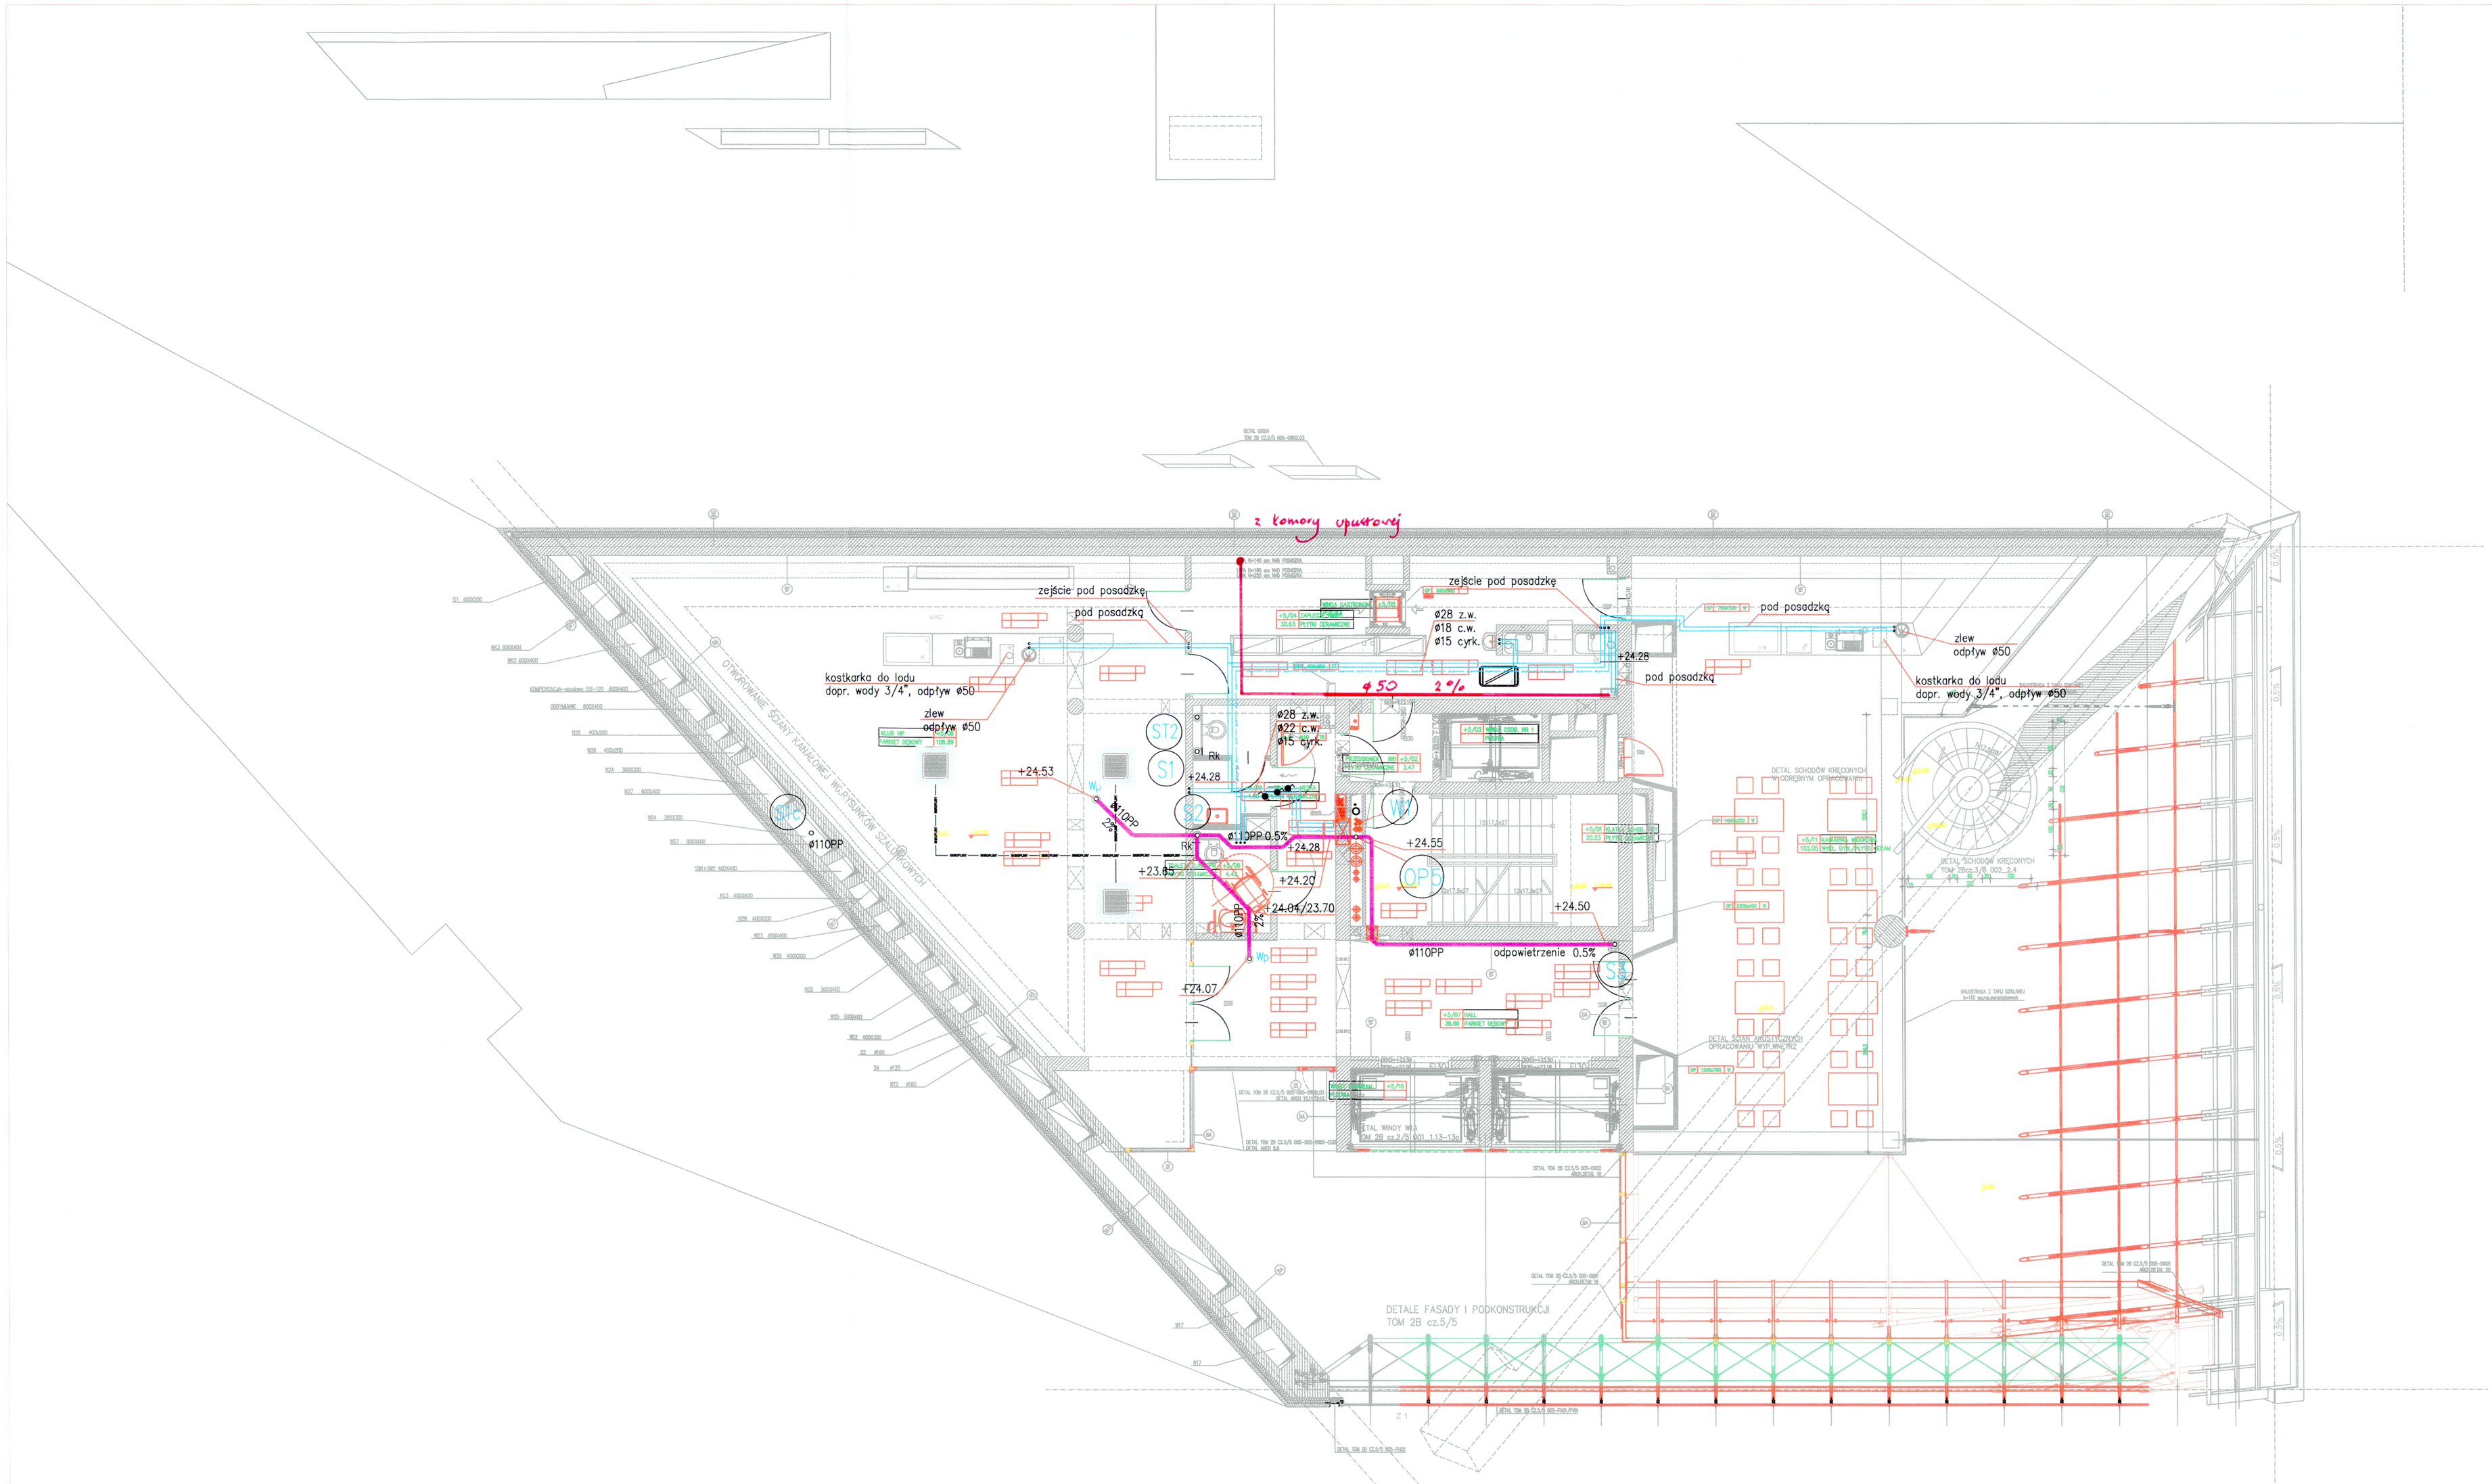


## MUZEUM II WOJNY ŚWIATOWEJ / POZIOM +21.40

| KR | NAZWA | POWIERZCHNIA | WYSOKOŚĆ |
|---|---|---|---|
| +0001 | PŁYTKA SCHODY, NAS | PŁYTKI CERAMICZNE | 2.60 |
| +0002 | PODŁOGOWE NAS | PŁYTKI CERAMICZNE | 2.60 |
| +0003 | SYNTEZA, GEOSYNTH. NAS | WODA | |
| +0004 | ZAPLECZE BARU | PŁYTKI CERAMICZNE | 20.60 |
| +0005 | TERAZO GASTRONOMICZNA | WODA | |
| +0006 | KLUB VIP | PARKIET DĘBOWY | 106.69 |
| +0007 | | PARKIET DĘBOWY | 19.56 |
| +0008 | TOALETA DAMSKA I NIEPEŁNOSPRAWNE | PŁYTKI CERAMICZNE | 5.42 |
| +0009 | TOALETA MĘSKA | PŁYTKI CERAMICZNE | 6.80 |
| +0010 | SYNTEZ PANORAMICZNE | WODA | |
| +0011 | WARSTWA WIDOKOWA | TYNKI, SYNTHOMASTIK, PŁYTKI CERAMICZNE | 181.48 |
| | RAZEM | | 725.68 |

## OZNACZENIA NA RYSUNKU

S14 ŚCIANA ZEWNĘTRZNA - OBUDOWA WIND W WIEŻY
- BLACHA STALOWA GRAFITOWANA/LAKIEROWANA GR. 0.8 cm
- PUSTKA/PODKONSTRUKCJA STALOWA GR.12.0cm
- PŁYTA CEMENTOWO-WIÓROWA GR.12.0 cm
- WEŁNA MINERALNA Z WEŁNIANYCH SZKLANYCH GR.15.0 cm
- ŚCIANA -BETON ARCHITEKTONICZNY GR.35.0 cm

S16 ŚCIANA ŻELBETOWA W WIEŻY POWYŻEJ POZIOMU "0"
- SATUROWA W MASIE WARSTWA BETONU WYKO... GR.8.0 cm
- NA METODZIE TORKRETOWANIA GR.8.0 cm
- PŁYTA CEMENTOWO-WIÓROWA JAKO SZALUNEK GR.1.9 cm
- TEKTA GR.1.5 cm
- MEMBRANA HYDROIZOLACYJNA GR.12.0 cm
- WEŁNA MINERALNA GR.12.0 cm
- FOLIA PAROIZOLACYJNA GR. 0.02cm
- PUSTKA GR.12.0 cm
- ŚCIANA ŻELBETOWA - BETON ARCHITEKTONICZNY GR.45.0 cm

S17 ŚCIANA KANAŁOWA W WIEŻY POWYŻEJ POZIOMU "0" W OSI W1 I W2
- SATUROWA W MASIE WARSTWA BETONU WYKO... GR.8.0 cm
- NA METODZIE TORKRETOWANIA GR.8.0 cm
- PŁYTA CEMENTOWO-WIÓROWA JAKO SZALUNEK GR.1.9 cm
- MEMBRANA LUB 3X PAPA BITUMICZNA GR.12.0 cm
- WEŁNA MINERALNA GR.12.0 cm
- FOLIA PAROIZOLACYJNA GR. 0.02 cm
- PUSTKA GR.50.0 cm
- ŚCIANA ŻELBETOWA - BETON ARCHITEKTONICZNY GR.25.0 cm

BETON ARCHITEKTONICZNY

Z 1 PRZESZKLENIE FASADY
- PRZESZKLENIA FASADOWE – SZYBY ZESPOLONE PRZEZIERNE Z POWŁOKAMI IZOLACYJNYMI, Z PRZED... PRZESZKLENIA FASADOWEGO, O BARWIE NATURALNEJ... PRZECIWSŁONECZNEJ
- KONSTRUKCJA ALUMINIOWA FASADY OPARTA NA KONSTRUKCJI STALOWEJ WSPORCZEJ /

Z 2 PRZESZKLENIE ŁAGZNIKA V/P
- SZYBY ZESPOLONE WTWIORCZONE TERMICZNIE
- SYSTEM MODOWANIA PIONOWEGO DO DACH. 4.0 cm
- ZESPOLONEGO ZE STALI NIERDZEWNEJ...

## TECHNOLOGIA KUCHNI

WYPOSAŻENIE ZAWODZIEWCZYCH - WAŻNE ! - UWAGI/UZUPEŁ

| w tym | wykaz urządzeń i ich opisu technicznie | |
|---|---|---|
| | ZWYKŁA NIE | |
| 1 \| 1 | [illegible] | |
| 2 \| 2 | pojemnik jeden zamykany na odpadki | |
| 3 \| 3 | zmywarka naczyń 0,5x0,5x0,85 moc 4,5kW/400V dopr. wody 3/4", odpł. 50mm | |
| 4 \| 4 | szafa przelotowa 0,5x0,5x2,0 | |
| 5 \| 5 | zmywarka 0,5x0,5 | |
| 6 \| 6 | wózek kelnerski zamykany wc.2 | |
| | ZAPLECZE BARTOW KUBKOWE | |
| 7 \| 1 | regał magazynowy 1,2x0,5x1,8 wc4 | |
| | BUFET | |
| 8 \| 1 | wtyczka na napięcie 0,8x0,85x2,1 moc 0,4kW/230V wc1,3 | |
| 9 \| 3 | baterie do kuchni 0,25x0,30 moc 0,4kW/230V dopr. wody 3/4" wypływ 30 przy t=+2 | |
| 10 \| 3 | okapowe do kuchni moc 4,0kW/230V, dopr. wody 3/4" | |
| 11 \| 4 | zlewozmywak do kuchni moc0,2kW/230V | |
| 12 \| 5 | zamrażarka podblatowa szufladowa 0,5x0,57x0,85 moc 0,25kW | |
| 13 \| 6 | kuchnia elektryczna 1,2x0,6x0,85 moc 3,75kW/230V wc1,3 | |
| 14 \| 8 | kuchnia kuchenna - wzor. 80 | |
| 15 \| 8 | regał kuchenny z nadstawką na talerze | |

## UWAGI

mgr inż. Robert Jarosz
projektant inst. w zakresie instalacji cieplnych, wentylacji, gazowych, wodociągowych i kanalizacyjnych
bez ograniczeń
nr upr. POM/0039/POOS/11

DOKUMENTACJA POWYKONAWCZA

PHUP VORTEX
mgr inż. Wojciech Jarzębski
UPR. BUD. DOŚ. GDAŃSK/300/76

W RAZIE STWIERDZENIA ROZBIEŻNOŚCI POMIĘDZY ZAPISAMI DOTYCZĄCYMI TEGO SAMEGO ELEMENTU NA POSZCZEGÓLNYCH RYSUNKACH, MIĘDZY RYSUNKAMI A OPISEM LUB SPECYFIKACJĄ NALEŻY WEZWAĆ NADZÓR AUTORSKI CELEM WYJAŚNIENIA TEJŻE ROZBIEŻNOŚCI.

| "J" | zmiana, dotacz. | data dotacz. | ZMIANY I UZUPEŁNIENIA WYNIKAJĄCE Z UZGODNIEŃ, KOREKTY PROJEKTOWEJ, ADAPTACJI Z PRACY WYKONAWCZEJ | PODPIS AUTORA DOKUM. |
|---|---|---|---|---|
| 1 | B | 09.2013 | WPROWADZENIE SYSTEMU "KOTEW" ORAZ KLUCZA UMIEROWLASKI DO POMIESZCZEŃ TECHNICZNYCH | |
| 2 | D | 09.2013 | DOSTOSOWANIE I ROZSZERZENIE ZAKRESU OPISÓW RYSUNKOWYCH | |
| 3 | H | 04.2014 | | |

RYSUNEK ZAMIENNY

BUDOWLANO-MONTAŻOWY
KIEROWNIK ROBÓT
mgr inż. Olga K...
upr. bud. w PGMiL

ZASADA WYMIAROWANIA DO ŚCIANY POCHYŁEJ

SCHEMAT UKŁADU ARKUSZY RYSUNKOWYCH

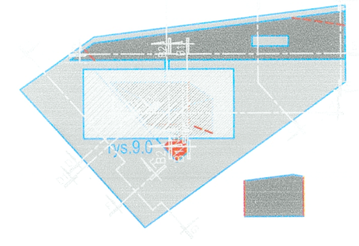

ZAMAWIAJĄCY: MUZEUM II WOJNY ŚWIATOWEJ

OBIEKT: MUZEUM II WOJNY ŚWIATOWEJ GDAŃSK
ul. Plac II Wojny Światowej
nr ewid. 1/2
ADRES OBIEKTU: GDAŃSK, ul. Wałowa / Stara Stocznia / Na Dyłach

BRANŻA: ARCHITEKTONICZNE "KONKRAT" Sp.k.o.o.
ul. Ludwika Gotha 2 w Świętojańskiej 59a

SPRZĘDAWCA: TAPLAN Sp. z o.o.
ul. Ludwika Gotha 2 w Świętojańskiej 59a

AUTOR OPRACOWANIA:

| | | |
|---|---|---|
| PROJEKTANCI: | mgr inż. Robert Jarosz | projektant |
| SPRAWDZIŁ: | arch. Jerzy Kaczorowski | DOŚ-BA/00126/76 |

FAZA: PROJEKT ARCHITEKTONICZNO-WYKONAWCZY

| | | | |
|---|---|---|---|
| NUMER: | 08 | DATA: | 09.2013 |
| NUMER ARCHIWUM: | | SKALA: | 1:50 |

NAZWA RYSUNKU: RZUT POZIOMU +5
RZĘDNA POZIOMU +21.2+23.85 m.n.p.m.

| WERSJA: | PW | UR | KZ | DSI | RO | R |
|---|---|---|---|---|---|---|