PRZYBORY SANITARNE:

PRZYBORY SANITARNE I ARMATURA WG PROJEKTU ARANŻACJI WNĘTRZ ORAZ URZĄDZENIA TECHNOLOGICZNE NIE STANOWIĄCE PRZEDMIOTU TEGO OPRACOWANIA PRZEDSTAWIONO W CZĘŚCI RYSUNKOWEJ JAKO "WYSZARZONE".

LEGENDA:

- przewód zimnej wody
- przewód ciepłej wody
- cyrkulacja ciepłej wody użytkowej
- Ø22 c.w. — przewód zimnej wody za ścianą szachetnej
- Ø22 c.w. — przewód ciepłej wody za ścianą szachetnej
- Ø22 cyrk. — przewód ciepłej wody za ścianą szachetnej
- zawór odcinający
- zawór cyrkulacyjny
- odpowietrznik na przewodzie cyrkulacyjnym
- +5/+6a — nr pomieszczenia
- T.Z.C. DN15 — termostatyczny zawór cyrkulacyjny - średnica
- W2 — nr pionu
- przejście przez przegrodę zabezpieczone ppoż.

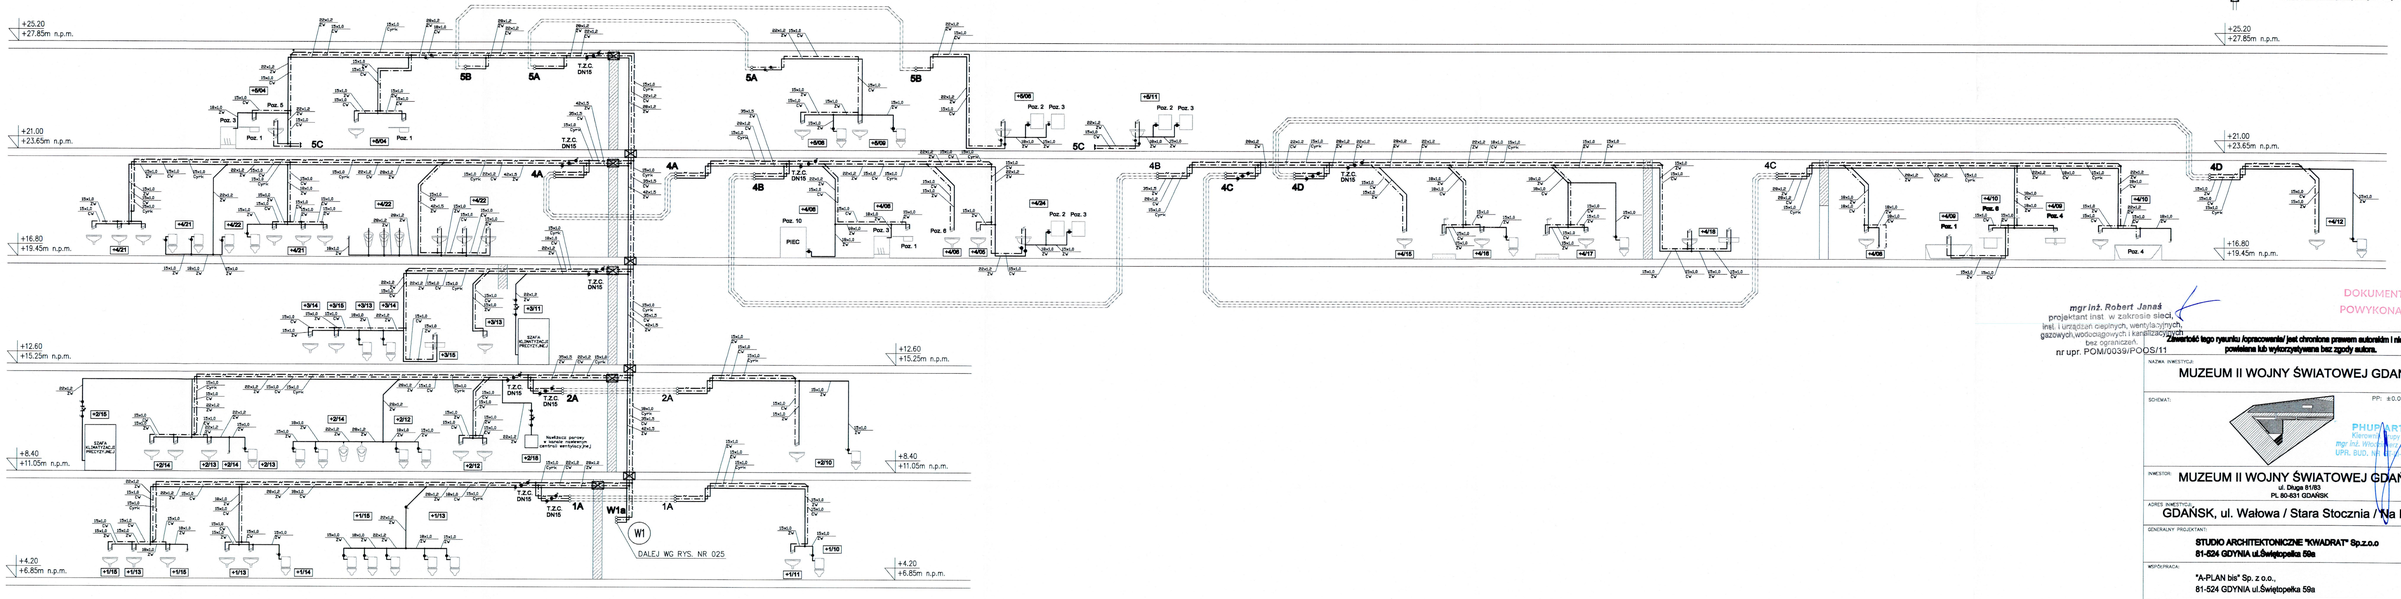

mgr inż. Robert Janaś
projektant inst. w zakresie sieci, inst. i urządzeń cieplnych, wentylacyjnych, gazowych, wodociągowych i kanalizacyjnych
bez ograniczeń
nr upr. POM/0039/POOS/11

DOKUMENTACJA POWYKONAWCZA

Zawartość tego rysunku /opracowania/ jest chroniona prawem autorskim i nie może być powielana lub wykorzystywana bez zgody autora.

NAZWA INWESTYCJI: MUZEUM II WOJNY ŚWIATOWEJ GDAŃSK

SCHEMAT: PP: ±0.00=2.65 m n.p.m.

PHUP ARTEX Kierownik budowy Mgr inż. Włodzimierz Kasprzyszak UPR. BUD. Nr WP-I-630/90/76

INWESTOR: MUZEUM II WOJNY ŚWIATOWEJ GDAŃSK
ul. Długa 81/83
PL 80-831 GDAŃSK

ADRES INWESTYCJI: GDAŃSK, ul. Wałowa / Stara Stocznia / Na Dylach

GENERALNY PROJEKTANT: STUDIO ARCHITEKTONICZNE "KWADRAT" Sp.z.o.o 81-524 GDYNIA ul.Świętopełka 59a — KWADRAT

WSPÓŁPRACA: "A-PLAN bis" Sp. z o.o., 81-524 GDYNIA ul.Świętopełka 59a — A-PLAN bis

BIURO BRANŻOWE: RECORD Bis Corp — Firma "RECORD" Sp. z o.o. 80–299 GDAŃSK, ul. Hutnicza 55 tel. (+48 58) 345 35 67, fax 58 340 35 69 e-mail: biuro@record-gdis.pl www.record-gdis.pl

	IMIĘ I NAZWISKO	NR UPR.	PODPIS:
PROJEKTANT:	mgr inż. Robert Janaś	POM/0039/POOS/11	
OPRACOWAŁ:	mgr inż. Szymon Lutarek		
SPRAWDZIŁ:	mgr inż. Aleksander Wojtczak	GT-III-630/RB/76	

FAZA: PROJEKT WykONAWCZY — NR TOMU: TOM 5A

TYTUŁ OPRACOWANIA: PROJEKT INSTALACJI WOD-KAN

BRANŻA: INSTALACJE SANITARNE — DATA: 2012-04 — NR PROJEKTU: -

SKALA: 1:100 — FORMAT RYSUNKU: 1000x420 mm

NAZWA RYSUNKU: MUZEUM II WOJNY ŚWIATOWEJ GDAŃSK
Poziomy od +4.20 do +21.00
Rozwinięcie instalacji wody użytkowej - wieża

NUMER RYSUNKU: MIWS | PW | SW | PL | 0028 | -