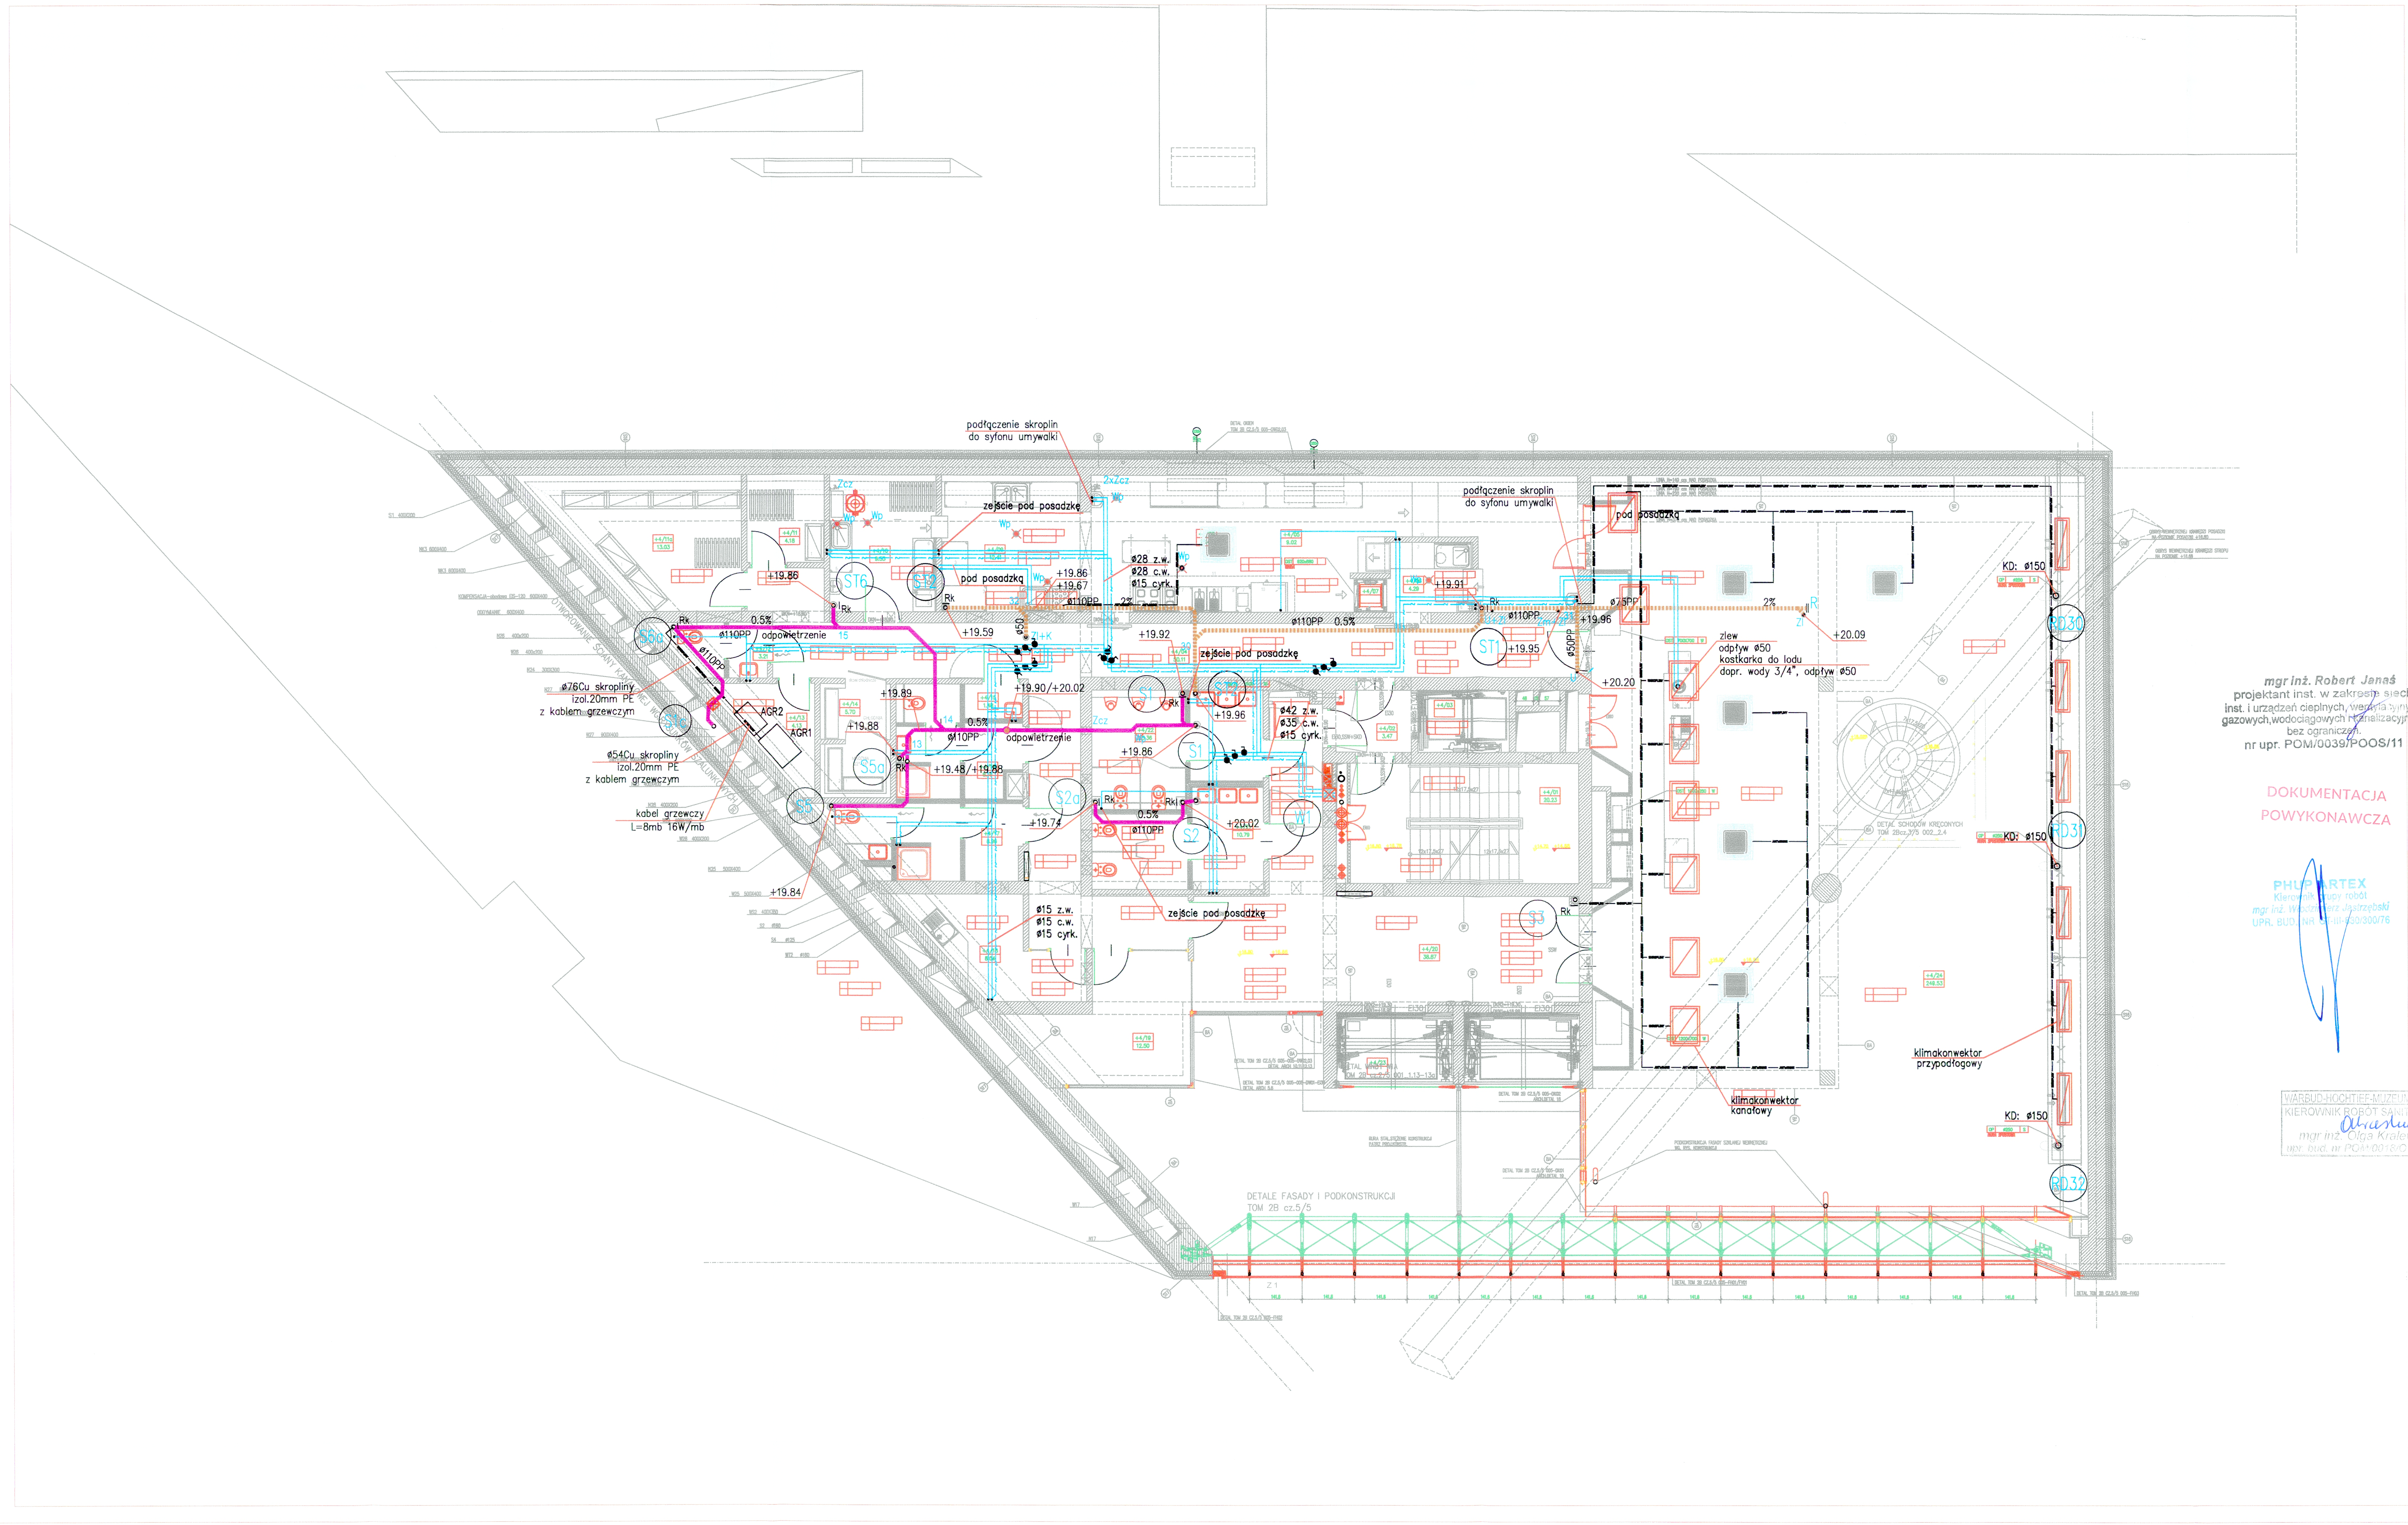

mgr inż. Robert Janaś
projektant inst. w zakresie sieci, inst. i urządzeń cieplnych, wentylacyjnych, gazowych, wodociągowych i kanalizacyjnych bez ograniczeń
nr upr. POM/0039/POOS/11

DOKUMENTACJA POWYKONAWCZA

W RAZIE STWIERDZENIA ROZBIEŻNOŚCI POMIĘDZY ZAPISAMI DOTYCZĄCYMI TEGO SAMEGO ELEMENTU NA POSZCZEGÓLNYCH RYSUNKACH, MIĘDZY RYSUNKAMI A OPISEM LUB SPECYFIKACJĄ, NALEŻY WEZWAĆ NADZÓR AUTORSKI CELEM WYJAŚNIENIA TEJŻE ROZBIEŻNOŚCI.

RYSUNEK ZAMIENNY

3	H	08.2015	USZCZEGÓŁOWIENIE I DOSTOSOWANIE OTWOROWANIA SZACHTÓW WINDOWYCH-OTWORÓW WEJŚCIOWYCH DO WIND
4	K	08.2015	DOSTOSOWANIE PROJEKTU WYKONAWCZEGO MIIWŚ DO USZCZEGÓŁOWIONYCH PROJEKTÓW ARANŻACYJNYCH – PROJEKT WYKONAWCZY WNĘTRZ. ZMIANY W ZAKRESIE: SZEROKOŚCI I LOKALIZACJI DRZWI, DODATKOWYCH WYMUROWAŃ, KOREKTA URZĄDZEŃ SANITARNYCH

Zawartość tego rysunku /opracowania/ jest chroniona prawem autorskim i nie może być powielana lub wykorzystywana bez zgody autora.

NAZWA INWESTYCJI: MUZUEM II WOJNY ŚWIATOWEJ

PP: ±0.00=2.65 m n.p.m.

INWESTOR: MUZEUM II WOJNY ŚWIATOWEJ GDAŃSK
ul. Długa 81/83
PL 80-831 GDAŃSK

ADRES INWESTYCJI: GDAŃSK, ul. Wałowa / Stara Stocznia / Na Dylach

GENERALNY PROJEKTANT: STUDIO ARCHITEKTONICZNE "KWADRAT" Sp.z.o.o
81-524 GDYNIA ul.Świętopełka 59a

WSPÓŁPRACA: "A-PLAN bis" Sp. z o.o.,
81-524 GDYNIA ul.Świętopełka 59a

PROJEKTANCI: IMIĘ I NAZWISKO	NR UPR.	PODPIS:
arch BAZYLI DOMSTA	4454/Gd/90	
arch JACEK DROSZCZ	5533/Gd/88	
arch ZBIGNIEW KOWALEWSKI	4030/Gd/89	
arch ANDRZEJ KWIECIŃSKI	759/Gd/82	

OPRACOWANIE: arch.arch.KATARZYNA LANGER, IZABELA GIERADA-LIPKA, AGNIESZKA ŻYDECKA-BĄK, MAŁGORZATA RYTERSKA, JOANNA LISZKA, TOMASZ ROCHNA, PIOTR DOWGIAŁŁO, MICHAŁ GIERSZANOW, JUSTYNA KANKA, KRZYSZTOF DROSZCZ, MACIEJ BUSCH, KAMIL DOMACHOWSKI, DARIA PRZEWŁOCKA, WOJCIECH LEWICKI, ANNA WŁODARCZYK, JOLANTA LELĄTKO, KRZYSZTOF KULAWCZUK, PAWEŁ GRABARCZYK, ŁUKASZ KARNOWSKI

SPRAWDZIŁ: arch. Jerzy Kaczorowski ZGP-III-630/329/78

FAZA: PROJEKT ARCHITEKTONICZNO-WYKONAWCZY

BRANŻA: ARCHITEKTURA | DATA: 2012-04 | NR PROJEKTU: -

NAZWA RYSUNKU: RZUT POZIOMU +4
RZĘDNA POZIOMU +16.80=19.45 m.n.p.m.

SKALA: 1:100

NUMER RYSUNKU: MIIWŚ PW AR RZ 008 8.0 | REWIZJA: B